


Teilbereich B


Maßstab: 1:1000

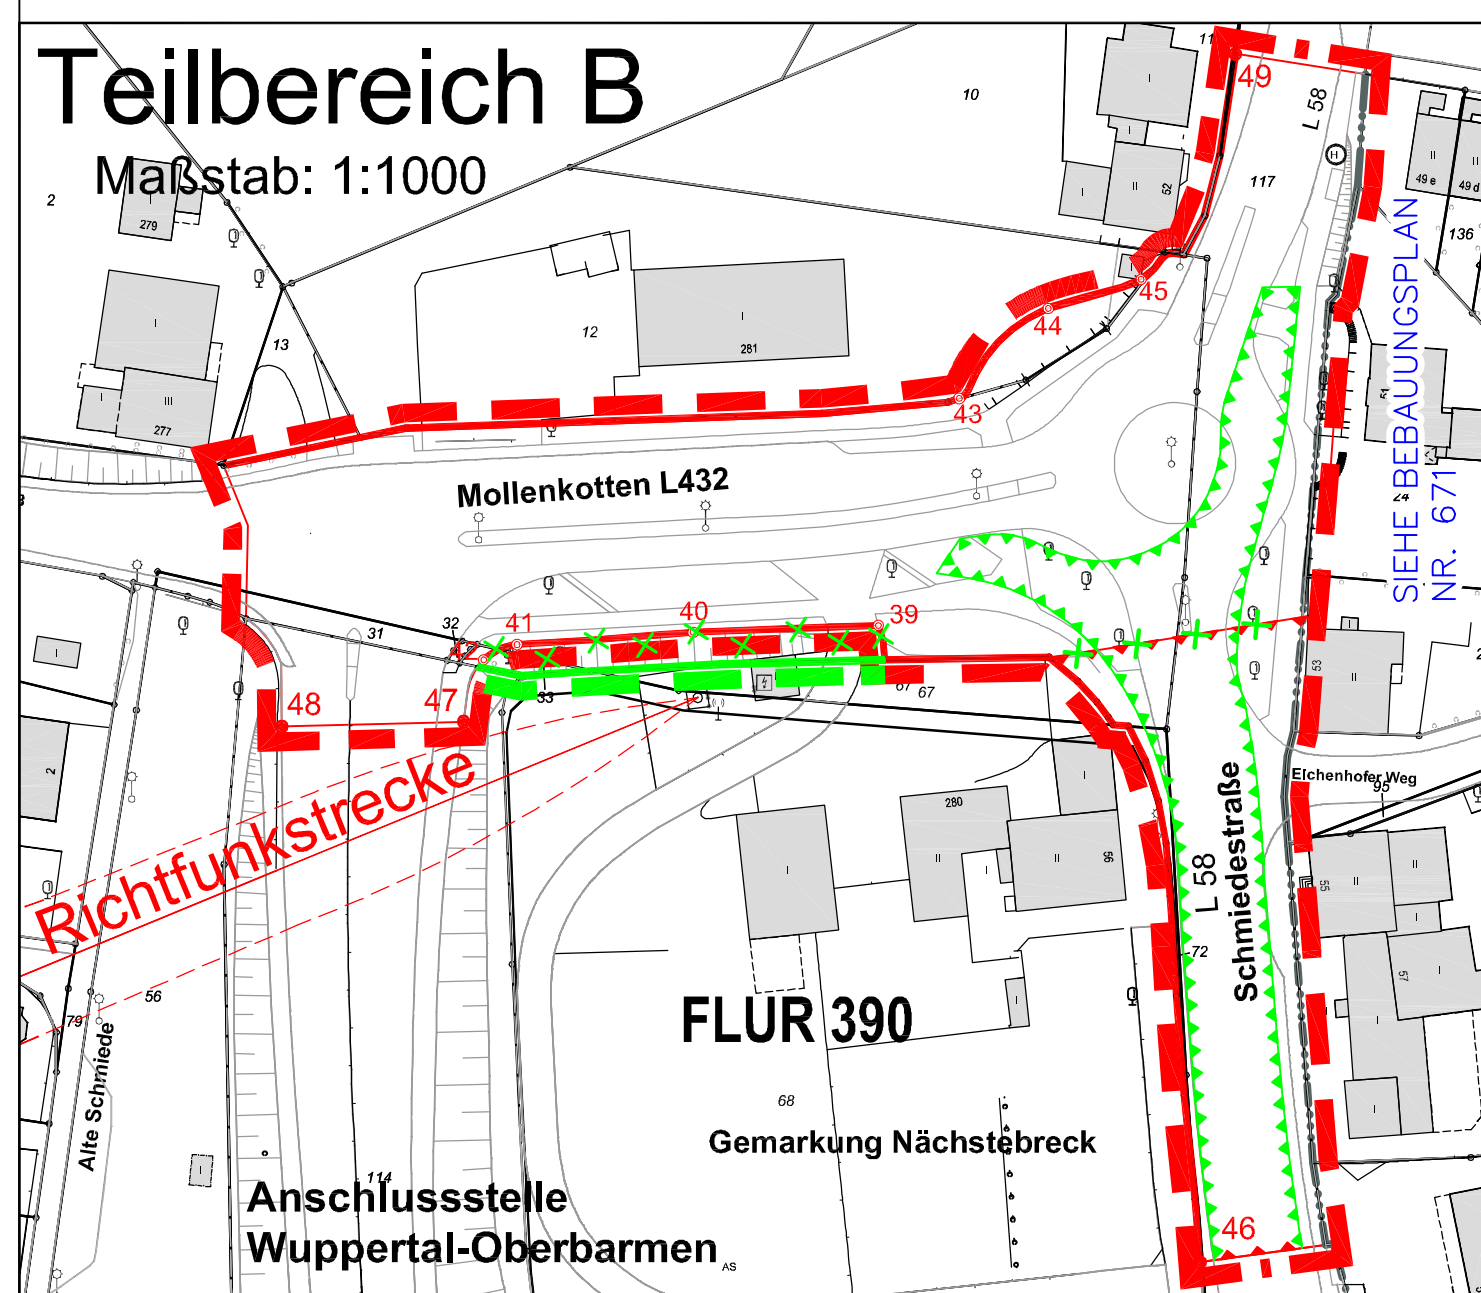

Nebenzeichnung 1

Maßstab: 1:500

FLUR 394

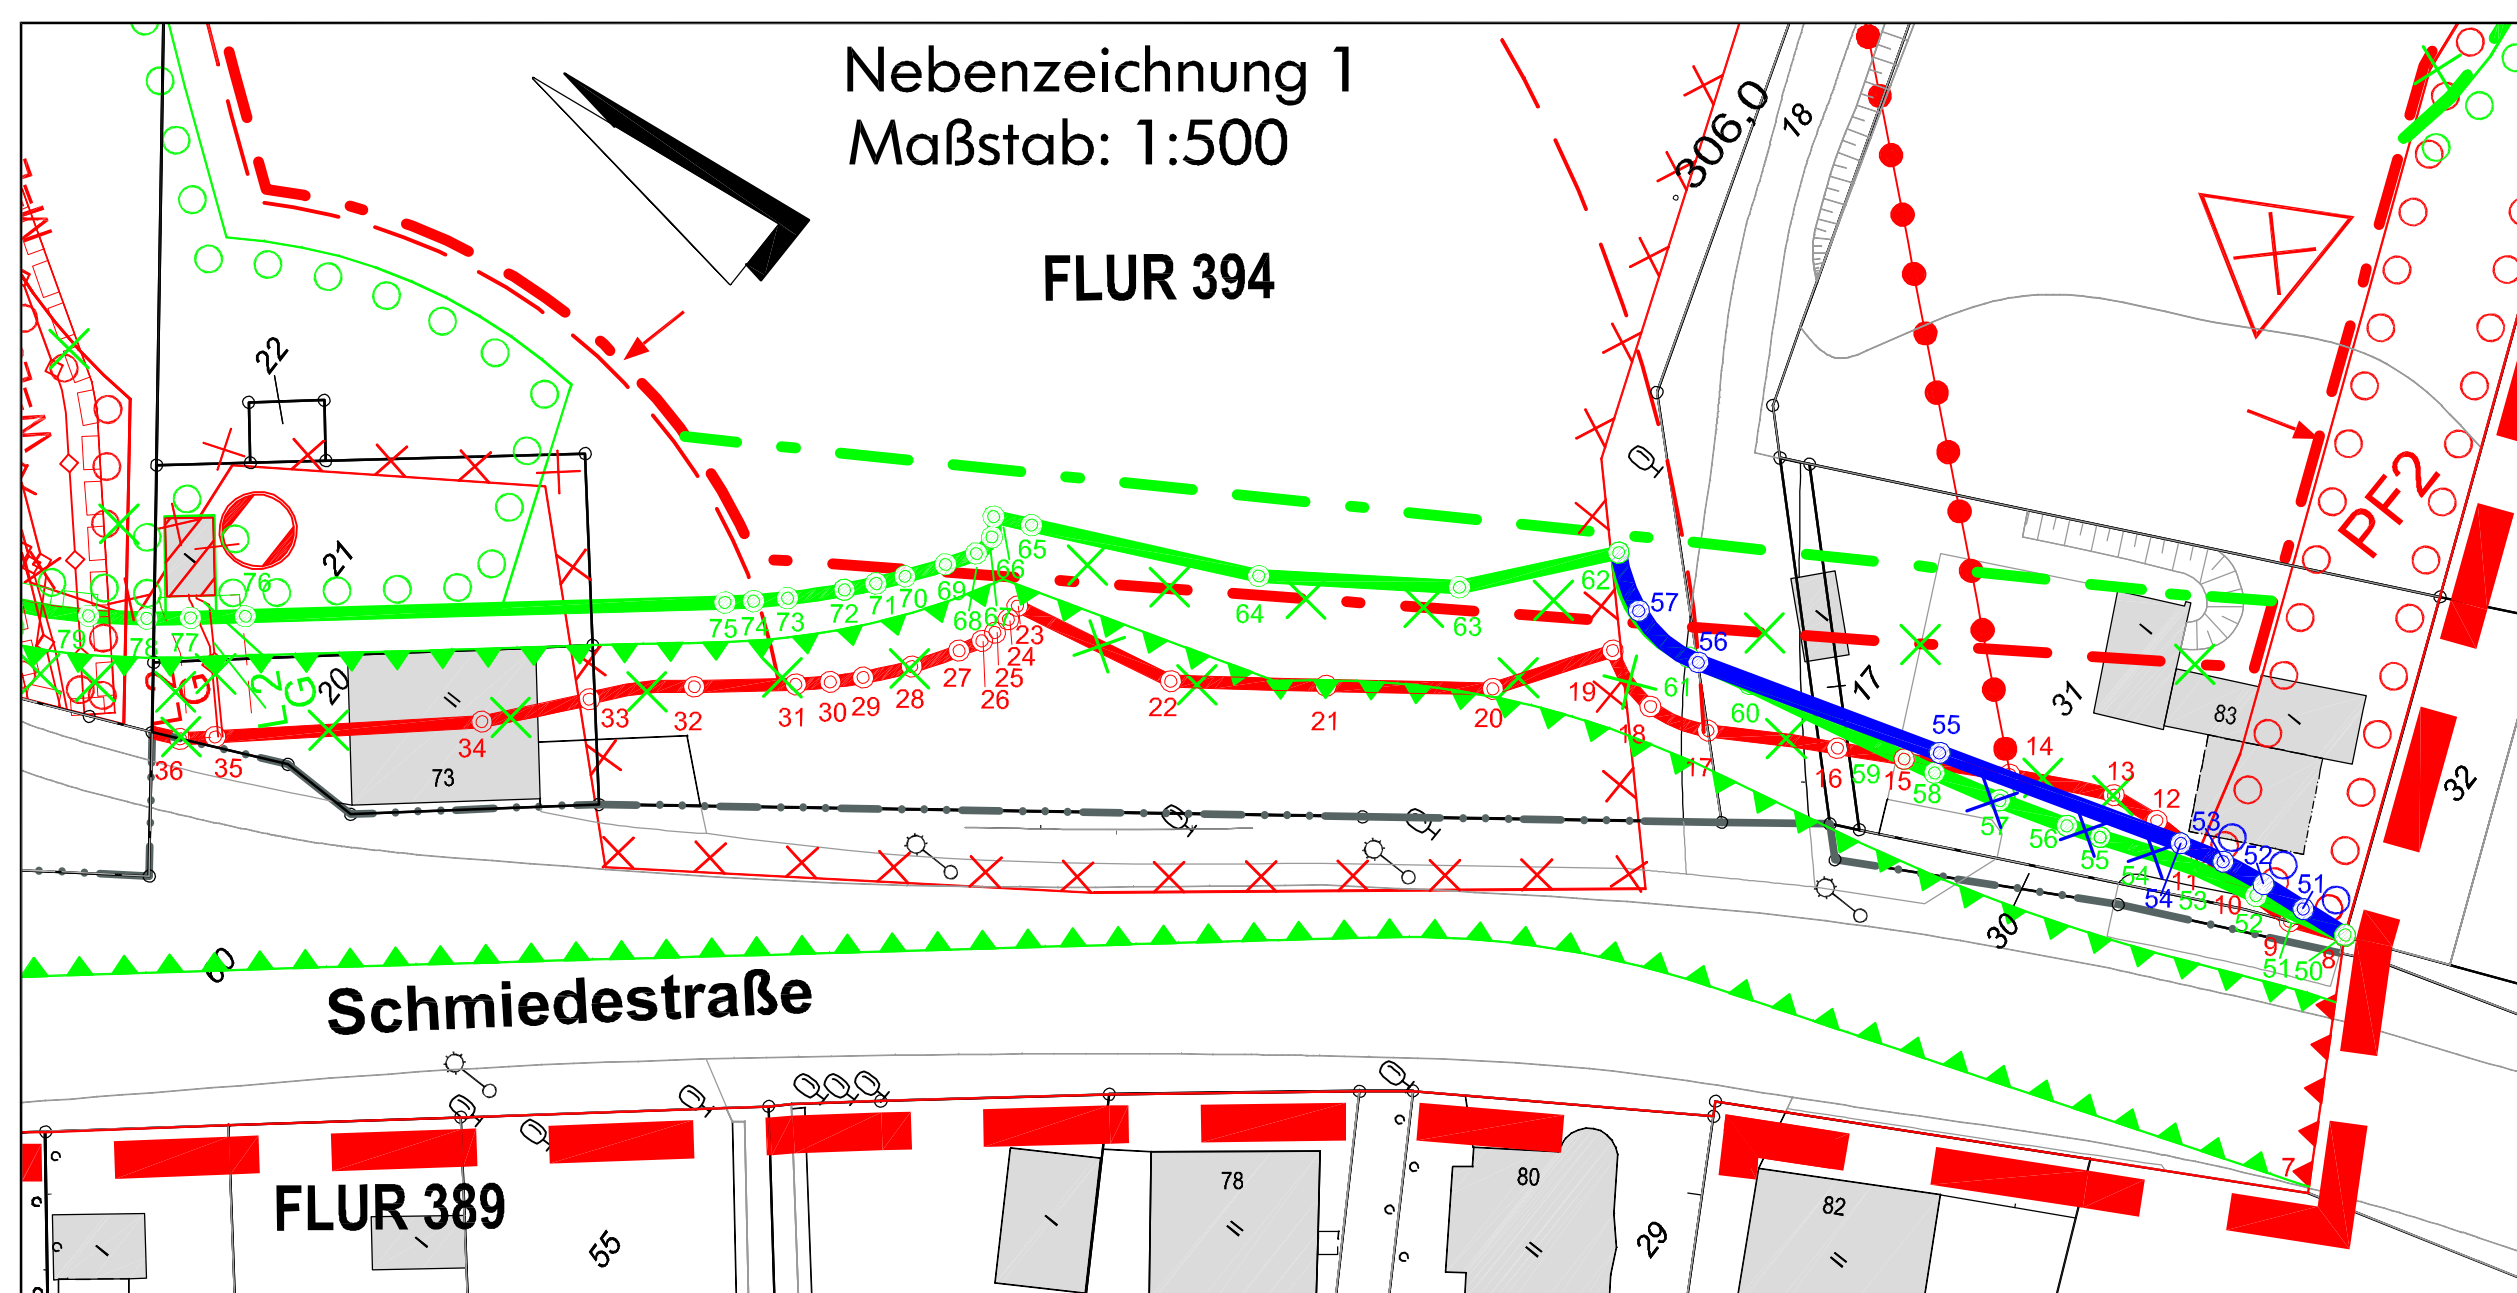

Nebenzeichnung 2

Maßstab: 1:500



EINTRAGUNGSSYSTEMATIK
Das Planungsrecht ist mittels Zeichnung, Schrift und Text eingetragen. Die einem Ratsbeschluss bzw. Verfahrensschritt zuzurechnenden Eintragungen sind in einer Farbe nachgewiesen.

RECHTSGRUNDLAGEN
Baugesetzbuch (BauGB) in der Fassung der Bekanntmachung vom 23.09.2004 (BGBl. I S. 2414); zuletzt geändert durch Art. 1 des Gesetzes vom 22.07.2014 (BGBl. I S. 1600); zuletzt geändert durch Art. 1 des Gesetzes vom 11.06.2013 (BGBl. I S. 1548).

Verordnung über die bauliche Nutzung der Grundstücke (BauNutzungsverordnung - BauNVO) i.d.F. der Bekanntmachung vom 23.01.1990 (BGBl. I S. 132), zuletzt geändert durch Investitionsförderungs- und Wohnbaulandgesetz vom 22.04.1993 (BGBl. I S. 466); zuletzt geändert durch Artikel 2 des Gesetzes vom 11.06.2013 (BGBl. I S. 1548).

Verordnung über die Ausarbeitung der Bauleitpläne und die Darstellung des Planinhalts (Planzeichenverordnung 1990 - PlanZV 90) vom 18.12.1990 (BGBl. I S. 58), zuletzt geändert durch Artikel 2 des Gesetzes vom 22.07.2011 (BGBl. I S. 1509).

Bauordnung für das Land Nordrhein-Westfalen - Landesbauordnung (BauO NRW) in der Fassung der Bekanntmachung vom 01.03.2000, (GV NRW, S. 256), zuletzt geändert durch Gesetz vom 25.10.2011 (GV NRW, 2011, S. 639); zuletzt geändert durch Gesetz vom 21.03.2013 (GV NRW, S. 142).

BESTANDSPLAN
Der in Schwarz eingetragene Bestand (Kataster u. Topographie) ist entsprechend dem ALKIS-Signaturenkatalog NRW gemäß der GeoInfoDok NRW dargestellt.

ERLÄUTERUNGEN VON PLANZEICHEN
Folien in den Symbolen oder Abkürzungen in der Zeichnung weisen auf textliche Eintragungen, Hinweise, nachrichtliche Übernahmen) hin. Vermaßungen in der Lage und Höhe sind metrisch festgelegt.

Die Linien verlaufen parallel zueinander

Eine planungsrechtliche Linie (Pfl) mit einer anderen zusammen. Die Begleitlinie (nicht lichterichtig) ist mit einem Pfeil gekennzeichnet.

FLÄCHEN FÜR VERSORGUNGSANLAGEN

gem. § 9 Abs. 1 Nr. 12 BauGB

- Fläche für Versorgungsanlagen
- Zweckbestimmung: Gasregulation

HAUPTVERSORGUNGS- UND HAUPTABWASSERLEITUNGEN

gem. § 9 Abs. 1 Nr. 13 BauGB

- unterirdische Leitungen
- M - Mischwasser, E - Elektro, G - Gas, W - Trinkwasser

SONSTIGE PLANZEICHEN

- mit Geh-, Fahr- und Leitungsrechten zu belastende Fläche, Leitungsrechte 1-5 zugunsten der VSW
- bei schmalen Flächen

Grenze des räumlichen Geltungsbereichs des Bebauungsplans gem. § 9 Abs. 7 BauGB

- Abgrenzung unterschiedlicher Nutzung, z.B. von Baugebieten, oder Abgrenzung des Maßes der Nutzung innerhalb eines Baugebiets (z.B. § 18 Abs. 5 BauNVO)

Lärmpegelbereiche: erforderliches bewertetes Schalldämmmaß der Außenseite (vgl. Ziffer B 5)

Lärmemissionskontingente L_{eq}: Teilflächen 1 bis 4 tags/nachts

Bestandshöhen in m über NHN

Flurstücksnummer

Umgrenzung der Fläche, deren Böden erheblich mit umweltgefährdenden Stoffen belastet ist. (§9 Abs. 5 Nr. 3 BauGB)

Umgrenzung der Flächen für besondere Anlagen und Vorbeugungen zum Schutz vor schädlichen Umwelteinwirkungen im Sinne des Bundes - Immissions - Schutzgesetzes. (Lärmindernde Straßenoberfläche, vgl. Ziffer B 5.2)

Standort für freistehenden Verkehrslenkungssturm (siehe textliche Festsetzungen i.d. Nr. B 1.4 und B 2.3)

NACHRICHTLICHE ÜBERNAHMEN

gem. § 9 Abs. 6 BauGB

Umgrenzung von Flächen nach Naturschutzrecht

Landschaftsschutzgebiet gem. Landschaftsplan Wuppertal - Nord

Naturschutzgebiet gem. Landschaftsplan Wuppertal - Nord

Die Anbaubeschränkungen gem. §9 Fernstraßengesetz (FStrG) oder §25 Straßen- und Wegegesetz (StrWG NW) sind nachrichtlich übernommen (§9 Abs. 6 BauGB). Richtfunkverbindungen mit zugehörigen Fresnelzonen sind nachrichtlich übernommen (§9 Abs. 6 BauGB).

A. Zeichnerische Festsetzungen

ART DER BAULICHEN NUTZUNG

gem. § 9 Abs. 1 Nr. 1 BauGB u. §11 Abs. 3 BauNVO

Sonstige Sondergebiete
Zweckbestimmung: "fachmarktsbezogenes Einkaufszentrum" (FEZ) (vgl. Ziffer B 1.1 - B 1.6)

MASS DER BAULICHEN NUTZUNG

gem. § 9 Abs. Nr. 1 BauGB u. §§ 16, 18 u. 19 BauNVO

0,8 Grundflächenzahl (GRZ)

TH 334,0 m ü. NHN maximale Traufhöhe (TH) in m ü. NHN

BAUWEISE, BAULINIEN, BAUGRENZEN

gem. § 9 Abs. 1 Nr. 2 BauGB u. §§ 22 u. 23 BauNVO

a abweichende Bauweise (vgl. Ziffer B 3.1)

Baugrenze

FLÄCHEN FÜR DEN VERKEHR, VERKEHRSFLÄCHEN

gem. § 9 Abs. 1 Nr. 11 BauGB

- Straßenbegrenzungslinie
- Bereiche ohne Ein- und Ausfahrt

FLÄCHE ZUM ANPFLANZEN VON BÄUMEN, STRÄUCHERN UND SONSTIGEN BEPFLANZUNGEN

gem. § 9 Abs. 1 Nr. 25a BauGB

PF 1 - 4 Fläche zum Anpflanzen von Bäumen, Sträuchern und sonstigen Bepflanzungen, Pflanzgebiete 1 - 4

FLÄCHE FÜR DIE LANDWIRTSCHAFT UND WALD

gem. § 9 Abs. 1 Nr. 18 BauGB

Fläche für Wald

Koordinatenverzeichnis (Netz ETRS 89)

Teilbereich A			Teilbereich B			
	Nummer	Rechtswert	Hochwert	Nummer	Rechtswert	Hochwert
