


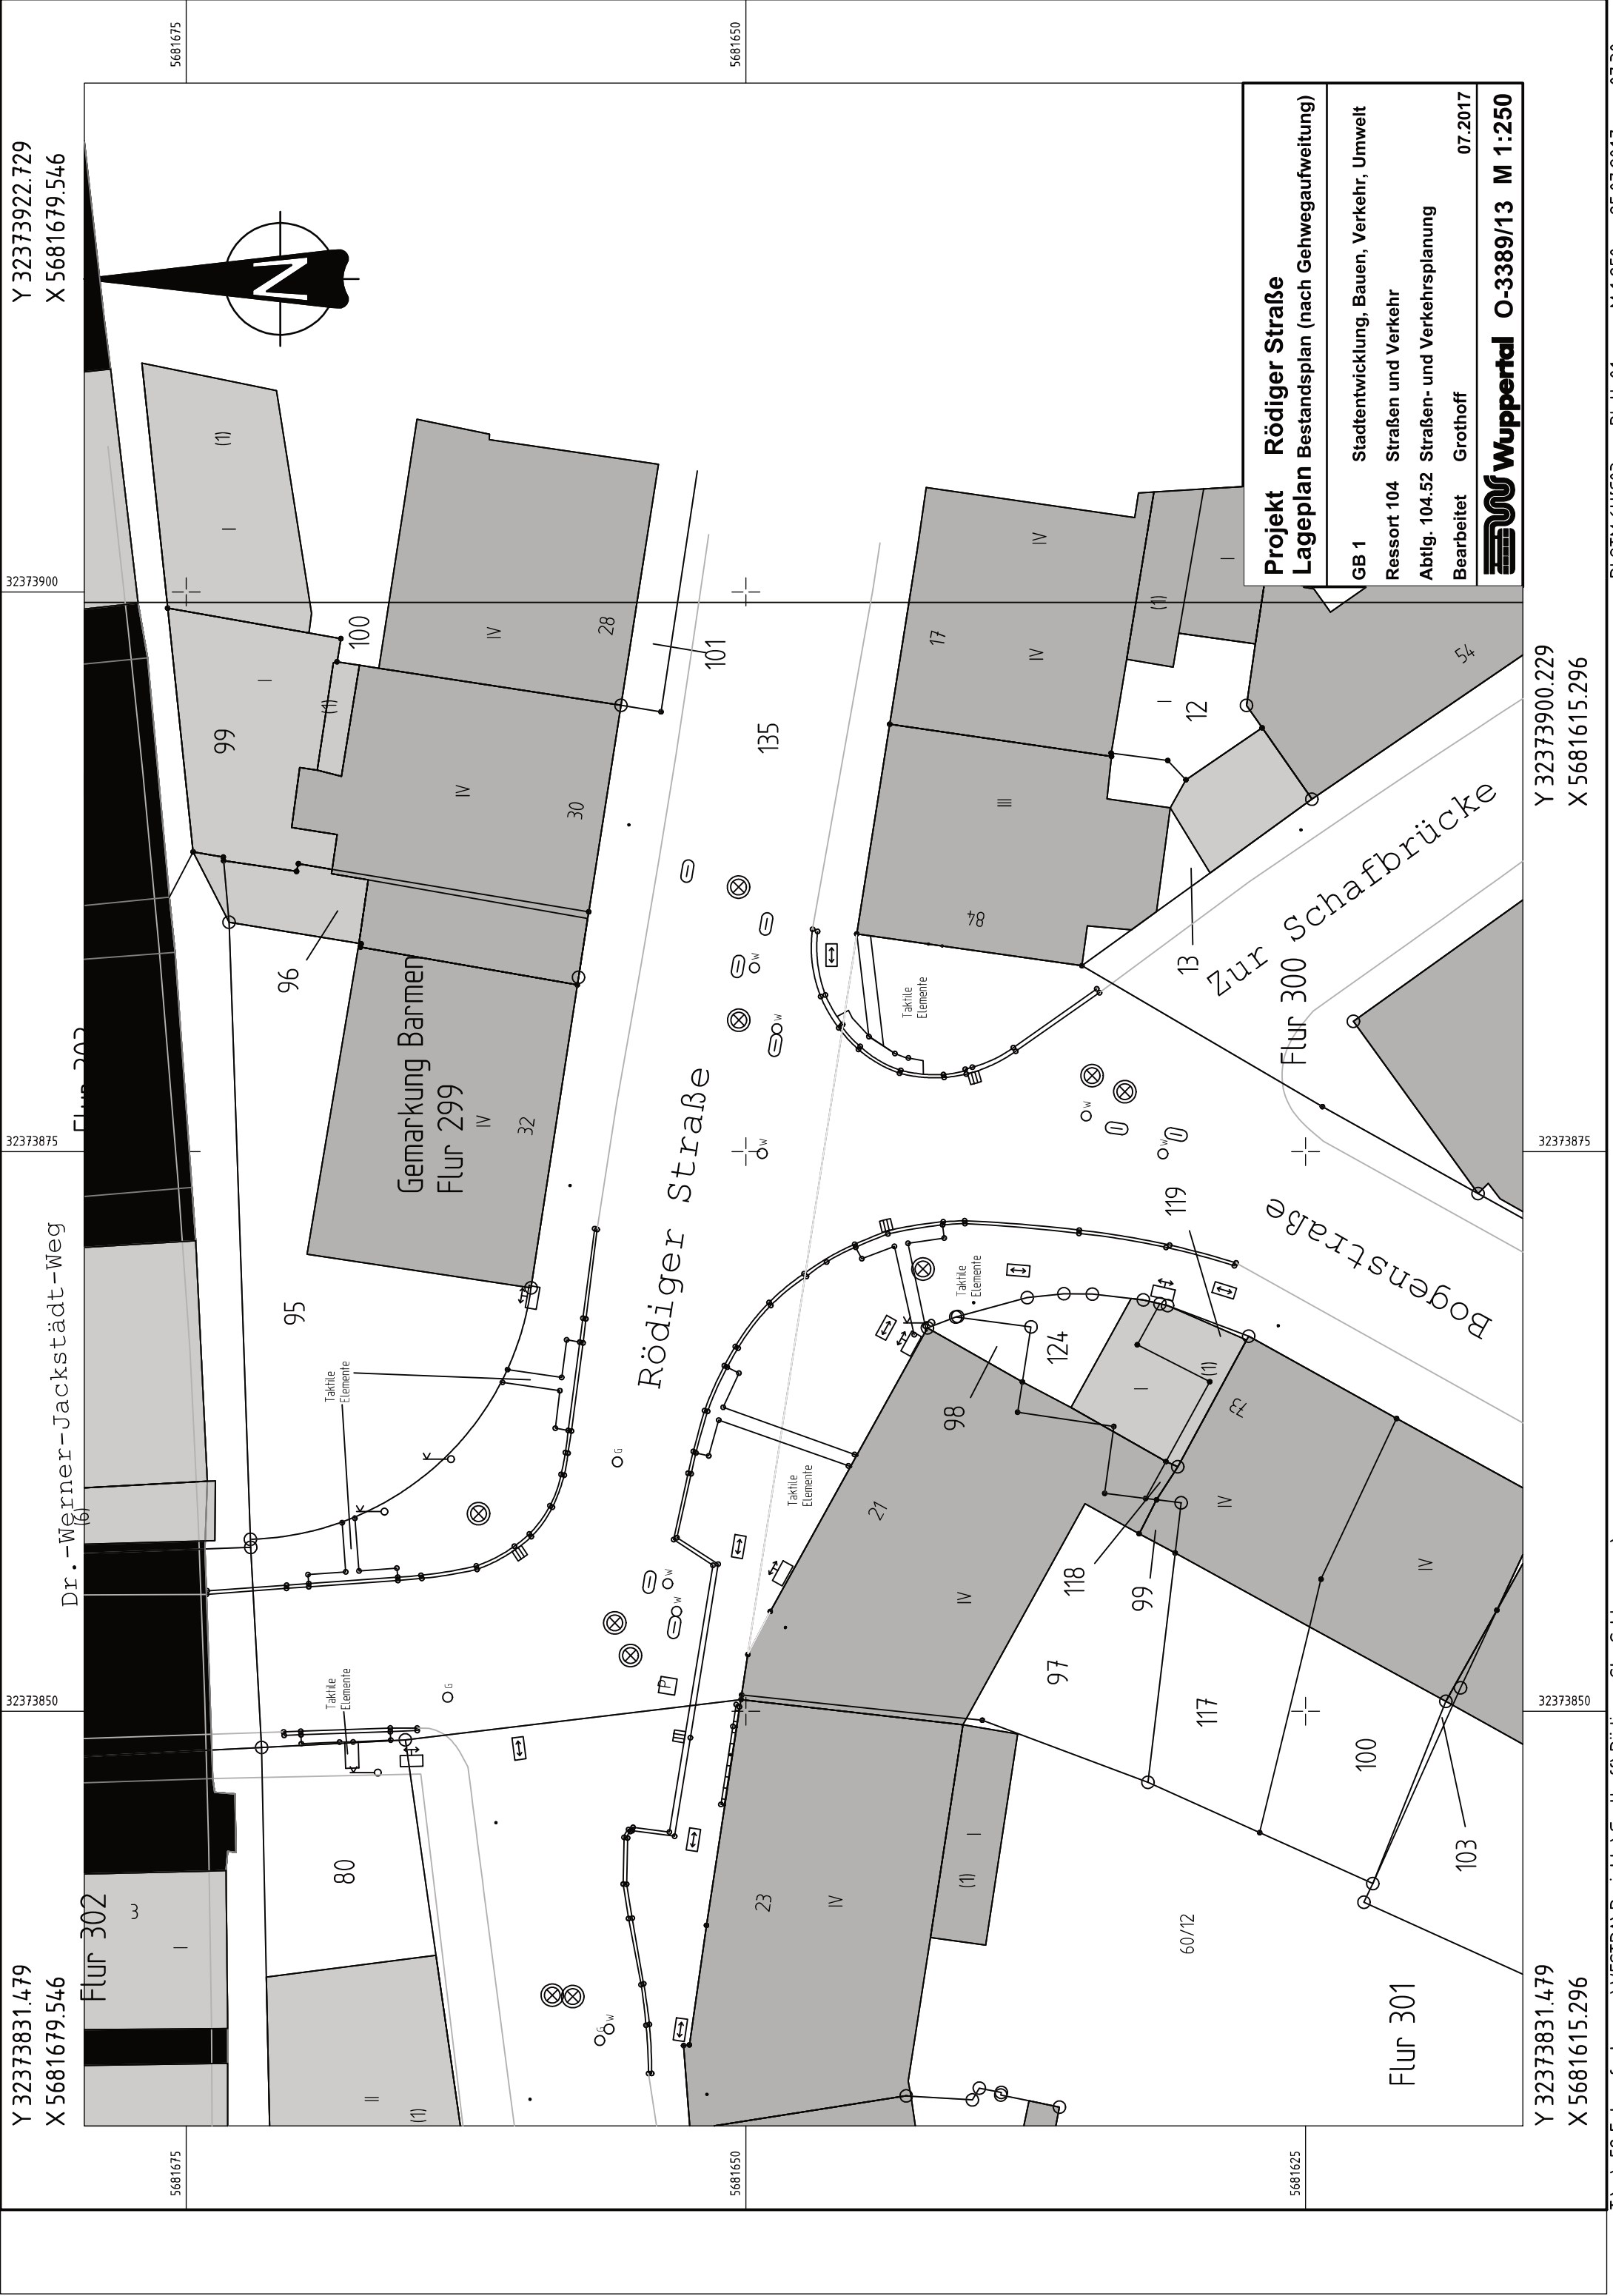

Y 32373922.729
X 5681679.546

32373900

32373875

32373850

Y 32373831.479
X 5681679.546

5681675

5681675

5681650

5681650

5681625

Projekt

Rödiger Straße

Lageplan

Bestandsplan (nach Gehwegaufweitung)

GB 1

Stadtentwicklung, Bauen, Verkehr, Umwelt

Ressort 104

Straßen und Verkehr

Abltg. 104.52

Straßen- und Verkehrsplanung

Bearbeitet

Grothoff

07.2017

Wuppertal

O-3389/13

M 1:250

Y 32373900.229
X 5681615.296

32373875

32373850

Y 32373831.479
X 5681615.296