


1. Nebenzeichnung

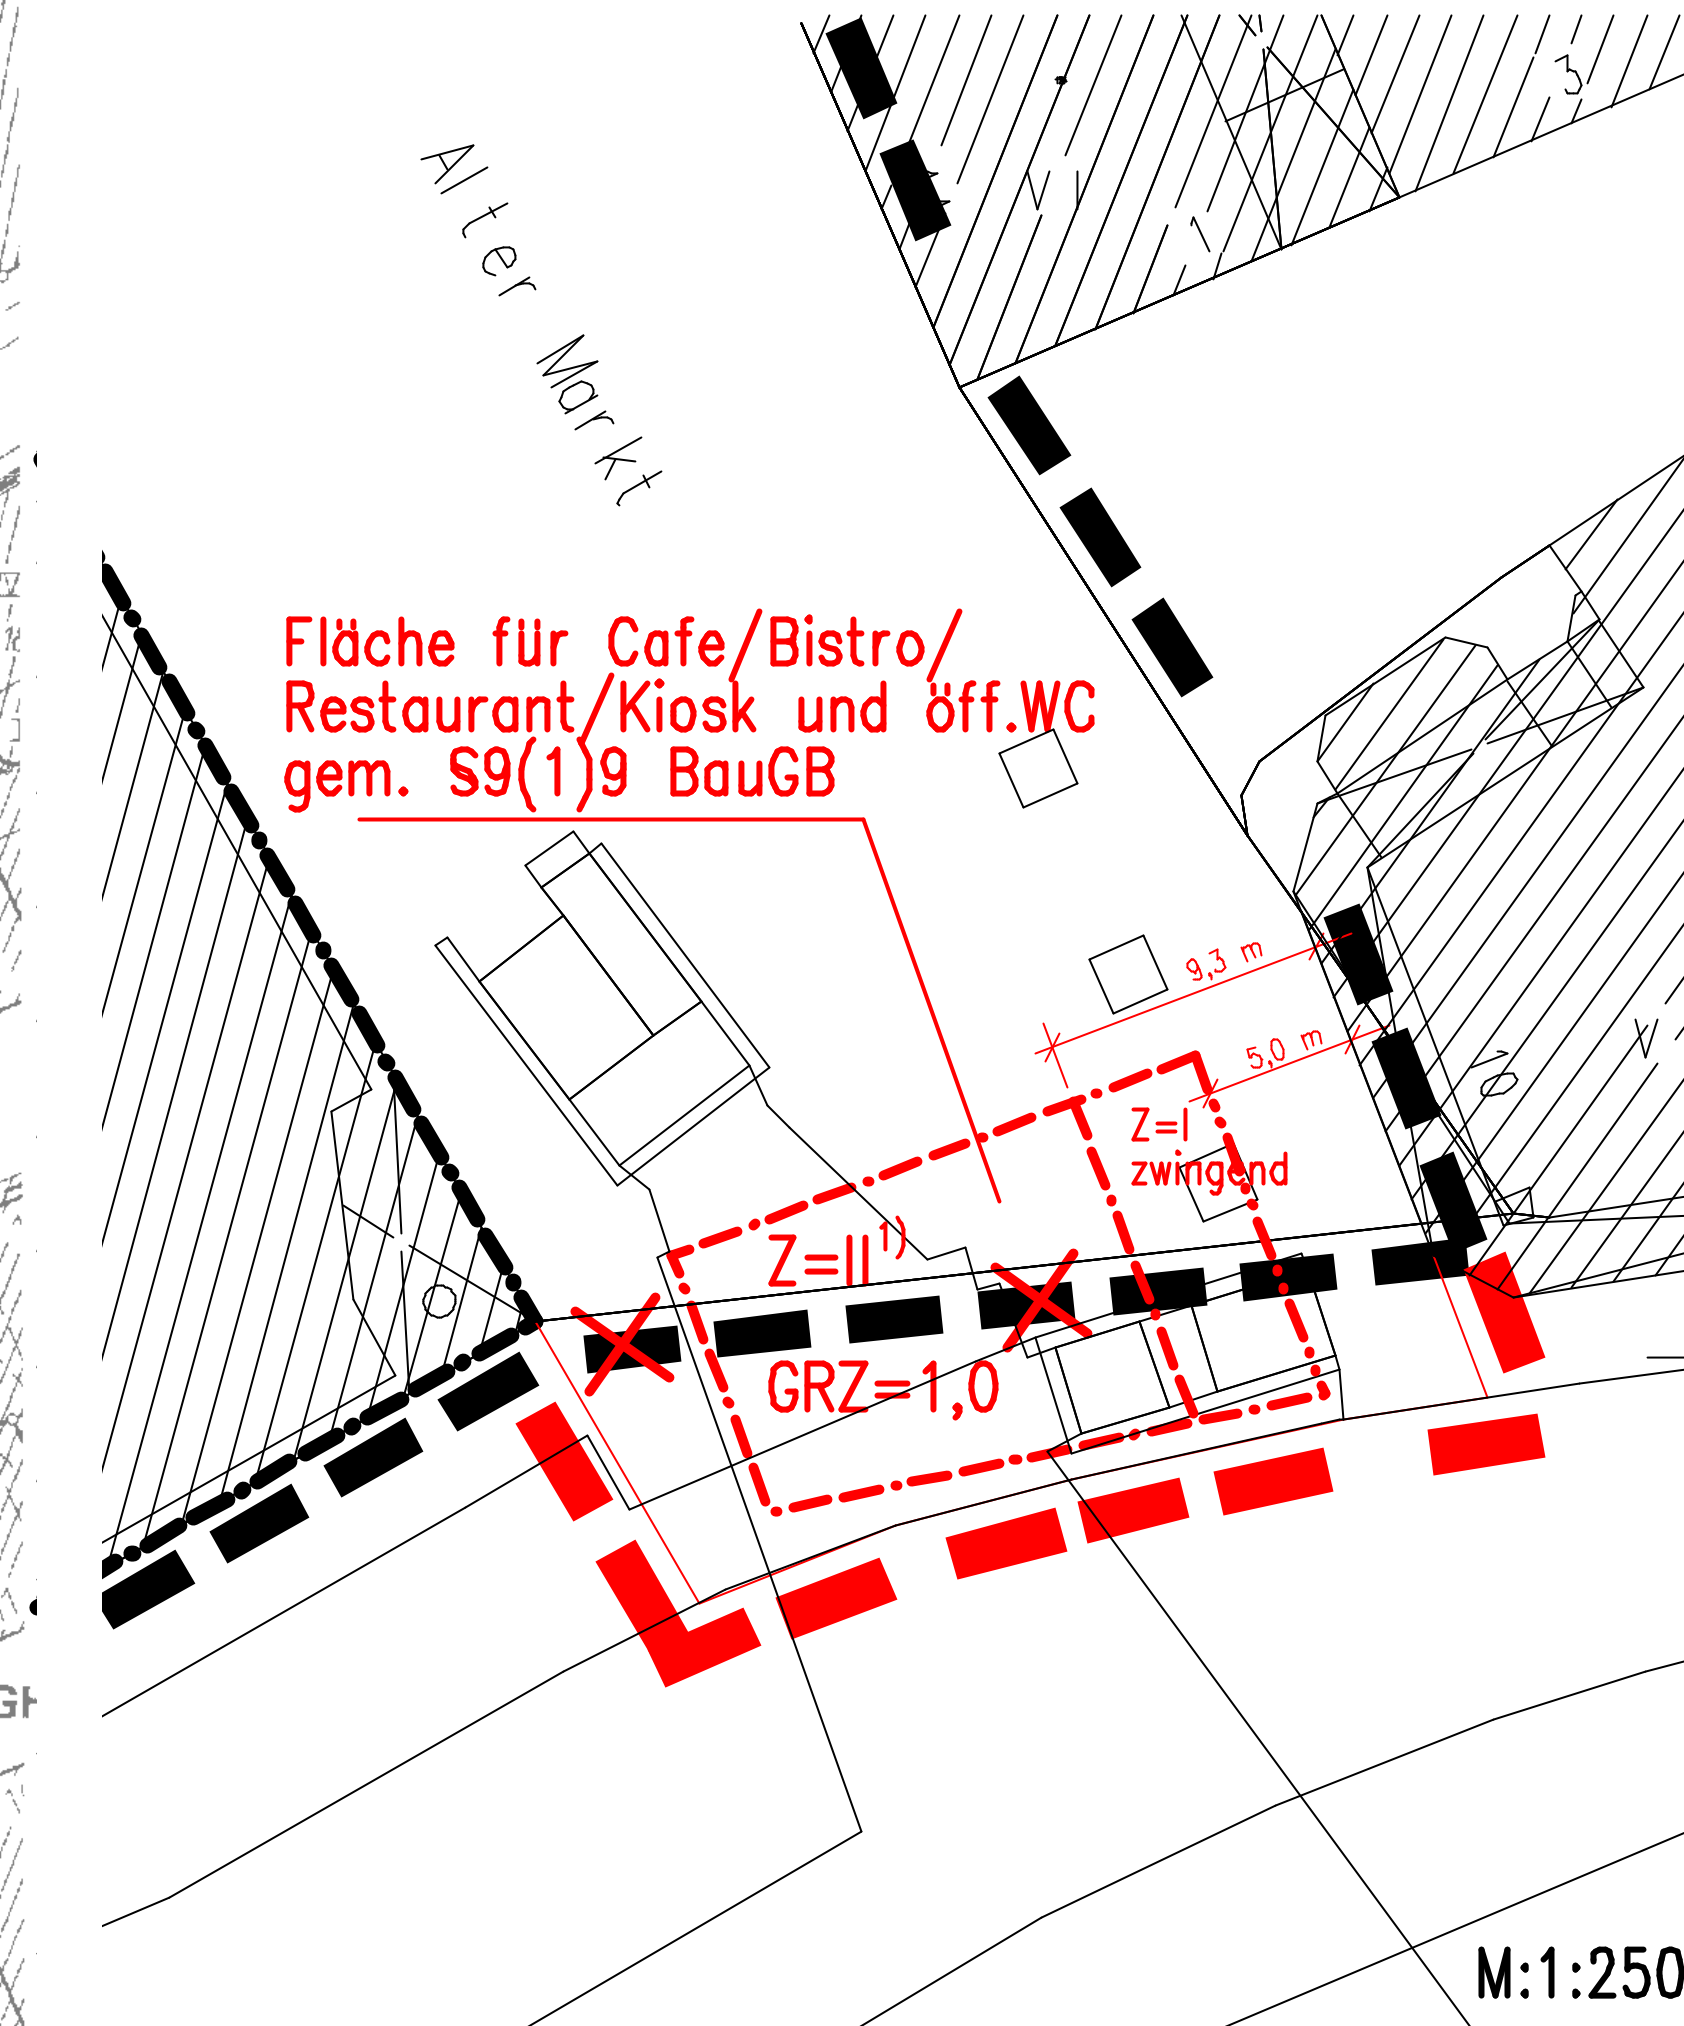

1) Innerhalb dieser Fläche darf ausnahmsweise aus gestalterischen und funktionellen Gründen max. 1/3 der überbauten Fläche dreigeschossig gebaut werden (S16(6)BauNVO).

Ausnahme gem. S 23(2)BauNVO
Bei der festgesetzten Baulinie ist ein Zurücktreten von Gebäuden oder Gebäudeteilen bis zu 4,0 m ausnahmsweise zulässig.

STADT WUPPERTAL

- 1.0 EINTRAGUNGSSYSTEMATIK**
2. Änderung des Bebauungsplanes – Offenlegung –

1. ÄNDERUNG
892

VERFAHRENSSTAND
.....Offenlegung vom..... bis.....
Setzungsbeschluß des Rates vom.....
Rechtskräftig, Bekanntmachung
gemäß §§ 12 bzw. 13 BauGB, 17.12.82

