


3. Änderung DECKBLATT B 782
 Planteil 1



Dieser Plan besteht aus 2 Planteilen


Maßstab: 1 : 500	
Kartierung: Liegenschaftskarte/Stadtgrundkarte	Lage im Stadtplan: 8184
Gustav - Heinemann - Straße / Westfalenweg	
Bebauungsplan 782 Teil 1	

0m 10m 20m 30m


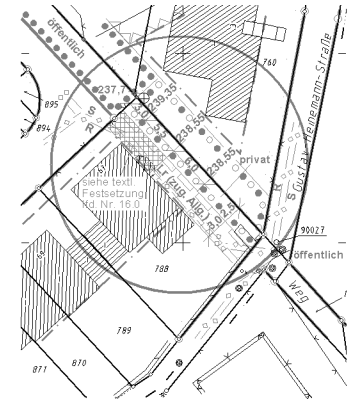

Nebenzeichnung
M 1: 250

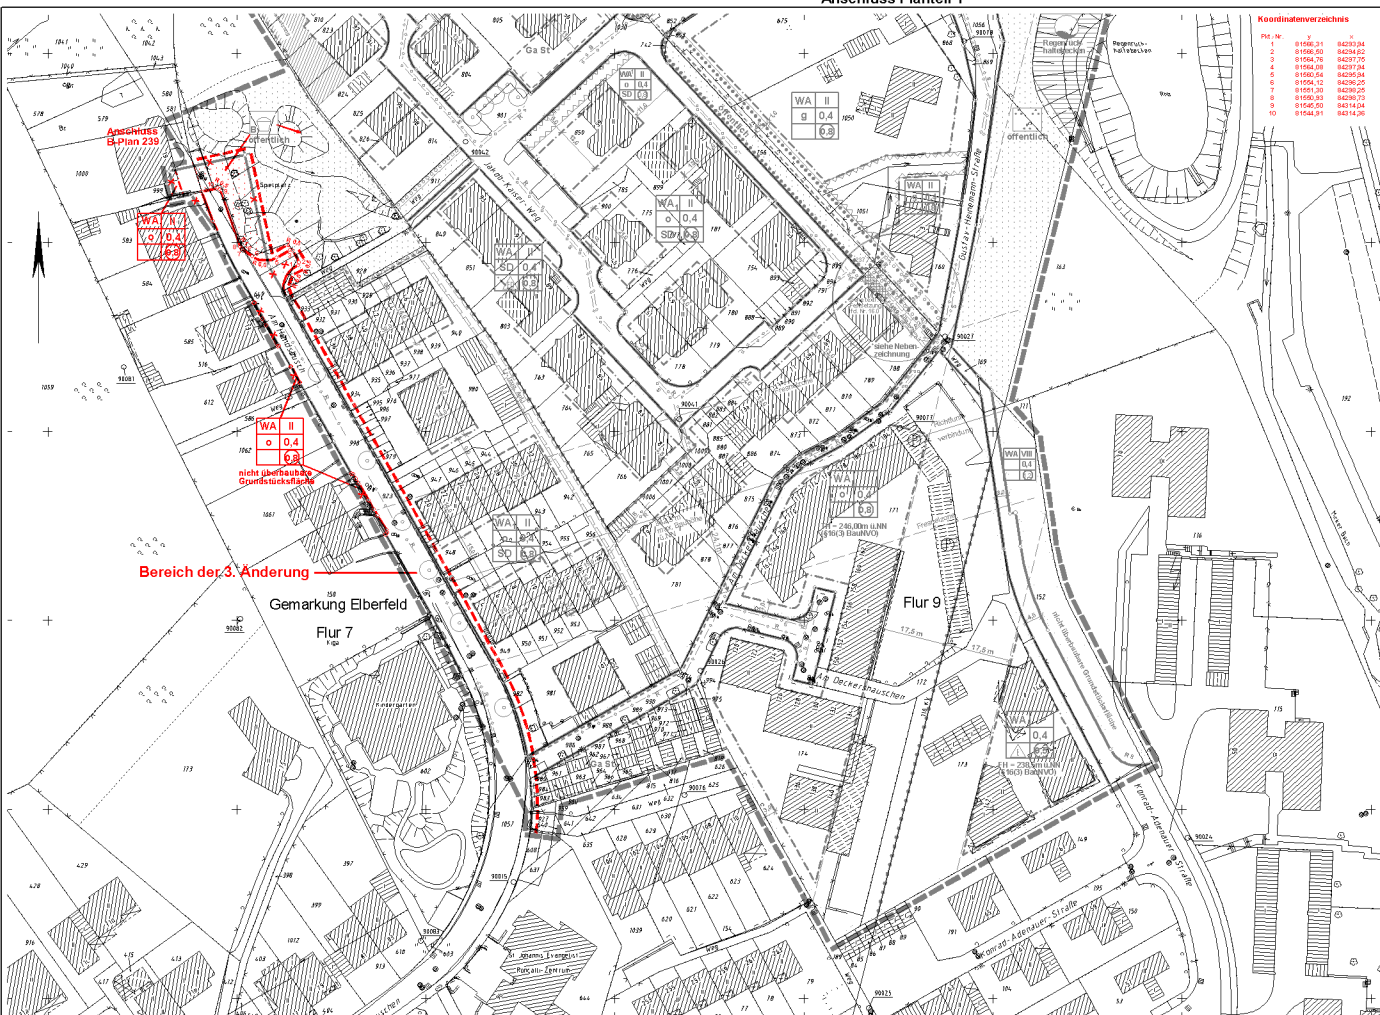

**3. Änderung
DECKBLATT B
782
Planteil 2**

Dieser Plan besteht aus 2 Planteilen

Maßstab: 1 : 500	
0m 10m 20m 30m	
Kartengröße: Liegenschaftskarte/ Stadtgrundkarte	Lage im Stadtplan: 8184
Gustav - Heinemann - Straße / Westfalenweg	
Bebauungsplan 782 Teil 2	