

Y 32373831.479  
X 5681679.546

32373850

32373875

32373900

Y 32373922.729  
X 5681679.546


5681675

5681675

5681650

5681650

5681625

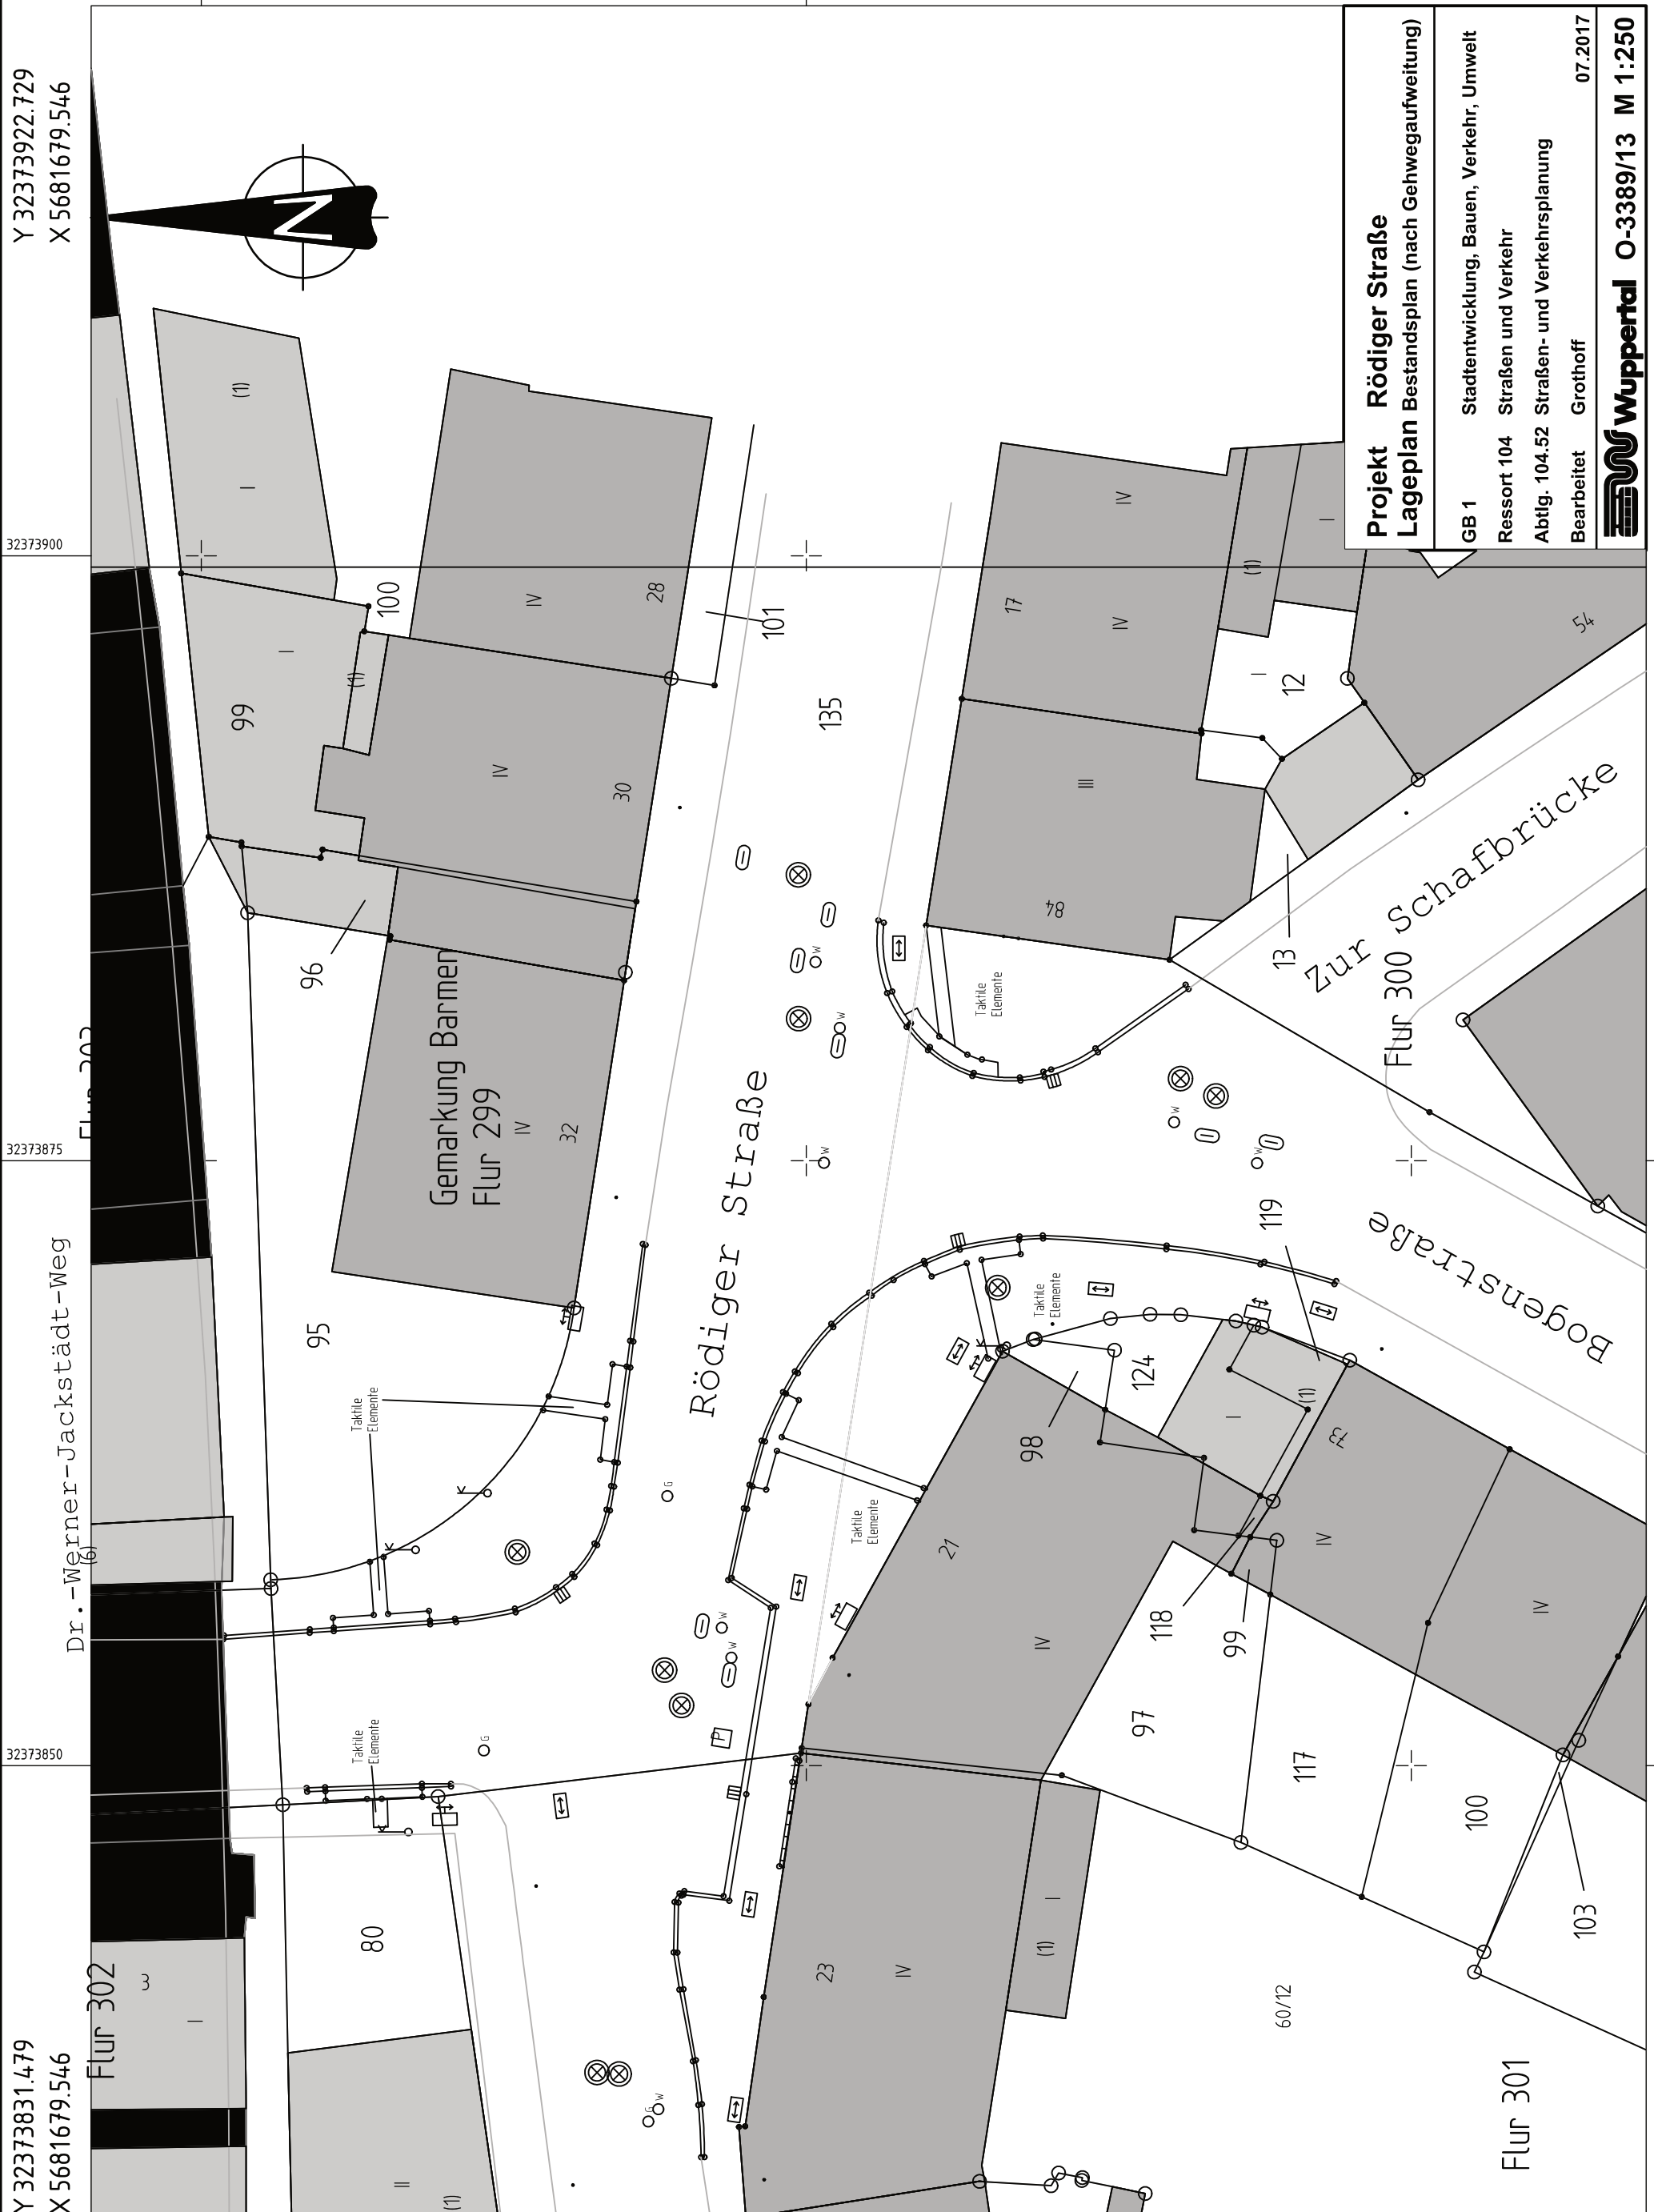

**Projekt Rödiger Straße**  
**Lageplan Bestandsplan (nach Gehwegaufweitung)**

GB 1 Stadtentwicklung, Bauen, Verkehr, Umwelt  
 Ressort 104 Straßen und Verkehr  
 Abtlg. 104.52 Straßen- und Verkehrsplanung  
 Bearbeitet Grothoff 07.2017

**Wuppertal O-3389/13 M 1:250**

Y 32373831.479  
X 5681615.296

32373850

32373875

Y 32373900.229  
X 5681615.296