Anlage 03a zur VO/0361/17

Darstellungen für die Ebene 150,5 m ü. NHN

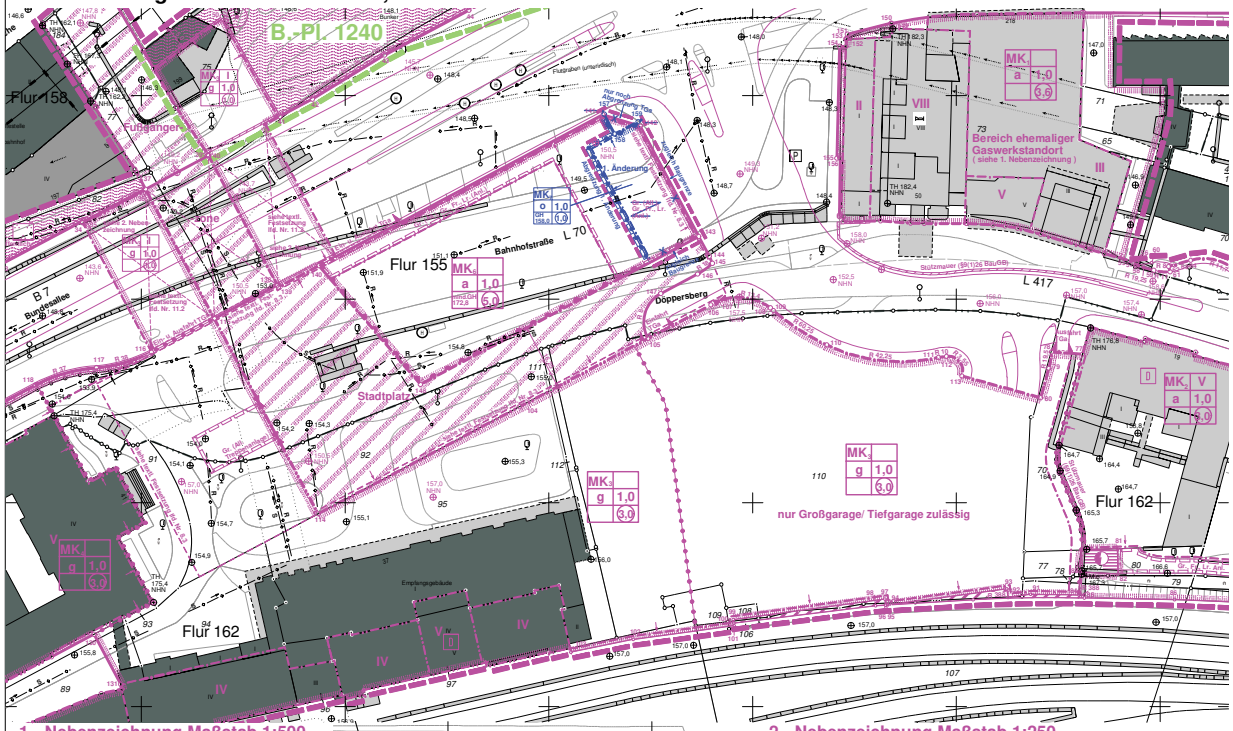

1. Nebenzeichnung Maßstab 1:500

2. Nebenzeichnung Maßstab 1:250

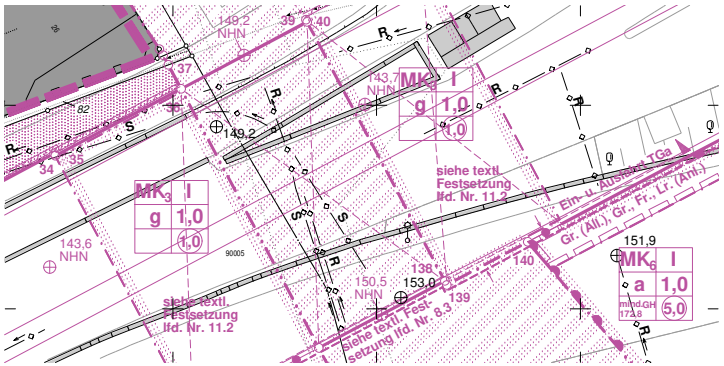

1. Änderung

954

Planteil 3

Aufstellungs- und Offenlegungsbeschluss

Stadt Wuppertal

A PLANZEICHEN

1.0 EINTRAGUNGSSYSTEMATIK
Das Planungsrecht ist mittels Zeichnung, Schrift und Text eingetragen. Die einem Ratsbeschluss bzw. Verfahrensschritt zuzuordnenden Eintragungen sind in einer Farbe nachgewiesen.

2.0 RECHTSGRUNDLAGEN
Baugesetzbuch (BauGB) in der Fassung der Bekanntmachung vom 23.09.2004 (BGBl. I S. 2414), zuletzt geändert durch Artikel 1 des Gesetzes vom 11.06.2013 (BGBl. I S. 1548). Baunutzungsverordnung (BauNVO) in der Fassung der Bekanntmachung vom 23.01.1990 (BGBl. I S. 132), zuletzt geändert durch Artikel 2 des Gesetzes vom 11.06.2013 (BGBl. I S. 1548). Planzeichenverordnung (PlanZV) vom 18.12.1990 (BGBl. I S. 58), zuletzt geändert durch Artikel 2 des Gesetzes vom 22.07.2011 (BGBl. I S. 1510). Landeswassergesetz (LWG NRW) in der Fassung der Bekanntmachung vom 25.06.1995 (GV. NRW. S. 926), zuletzt geändert am 05.03.2013 (GV. NRW. S. 133).

3.0 BESTANDSPLAN
Der in Schwarz eingetragene Bestand (Katasteramt u. Topographie) ist entsprechend dem 'ALKIS-Signaturenkatalog NRW gemäß der GeoInfoDok NRW dargestellt.

4.0 ERLÄUTERUNGEN VON PLANZEICHEN
Fußnoten an Symbolen oder Abkürzungen in der Zeichnung weisen auf textliche Eintragungen (Festsetzungen, Hinweise, nachrichtliche Übernahmen) hin. Vermaßungen in der Lage und Höhe sind metrisch festgelegt.

- Das Maß gilt nur an der im Plan angegebenen Stelle
- Die Linien verlaufen parallel zueinander
- Zwei Linien verlaufen rechtwinklig zueinander
- R 60 Kreisbogen mit einem Radius z. B. R=60
- A 50 Klothoide mit einem Parameter z. B. A=50
- Eine planungsrechtliche Linie fällt mit einer anderen zusammen. Die Begleitlinie (nicht lagerichtig) ist mit einem Pfeil gekennzeichnet.
- vermessungstechnische Bezugslinie (z. B. Straßenachse)
- Wechselpunkt zwischen Bauliniie und Baugrenze , soweit dieser auf einem geometrischen Element liegt (Gerade, Kreis usw.).

4.01 Abgrenzung der Baugebiete von den Flächen, für die eine andere Nutzung festgesetzt ist
- Abgrenzung unterschiedlicher Nutzung

4.01.1 Art und Maß der baulichen Nutzung (§9(1)1 BauGB)
- WS Kleinsiedlungsgebiet (§2 BauNVO)
- WR Reines Wohngebiet (§3 BauNVO)
- WA Allgemeines Wohngebiet (§4 BauNVO)
- WB Besonderes Wohngebiet (§4a BauNVO)
- MD Dorfgebiet (§5 BauNVO)
- MI Mischgebiet (§6 BauNVO)
- MK Kerngebiet (§7 BauNVO)
- GE Gewerbegebiet (§8 BauNVO)
- GI Industriegebiet (§9 BauNVO)
- SO Sondergebiet
- Zahl der Vollgeschosse
- III - als Höchstgrenze (§§18(4), 20(1)BauNVO)
- III-V - als Mindest- und Höchstmaß (§§16(4), 20(1)BauNVO)
- (V) - zwingend (§§16(4), 20(1)BauNVO)
- 0,4 Grundflächenzahl (§19 BauNVO)
- GF Geschossflächenzahl (§20 BauNVO)
- BM Baumassenzahl (§21 BauNVO)
- Ausweisungsblock, die Eintragungen gelten für das gesamte Baugebiet

4.01.2 Bauweise, überbaubare Grundstücksflächen, Stellung der baulichen Anlagen (§9(1)2 BauGB)
- o offene Bauweise (§22(2)BauNVO)
- nur Einzelhäuser zulässig (§22(2)BauNVO)
- nur Doppelhäuser zulässig (§22(2)BauNVO)
- nur Hausgruppen zulässig (§22(2)BauNVO)
- nur Einzel- und Doppelhäuser zulässig (§22(2)BauNVO)
- nur Doppelhäuser u. Hausgruppen zulässig (§22(2)BauNVO)
- g geschlossene Bauweise (§22(3)BauNVO)
- a abweichende Bauweise (§22(3)BauNVO) (siehe auch textliche Festsetzungen)
- Firstrichtung

Überbaubare Grundstücksfläche, bestimmt durch
- Baulinien (§23(2)BauNVO)
- Baugrenzen (§23(3)BauNVO)
- die Festsetzungen (z. B. II, III) gelten nur für die durch Baugrenzen (-linien) bestimmten Flächen

4.01.3 Dachformen und Dachneigungen
FD Flachdach, PD Pultdach, SD Satteldach, WD Walmdach, MaD Mansarddach, TD Tppezdach, 45° Dachneigung, PD(>>15°), FD(<<15°)

4.02 siehe textl. Festsetzung lfd. Nr. 8.3

4.03 Fläche für den Gemeinbedarf (§9(1)5 BauGB)
- Anlagen und Einrichtungen für soziale Zwecke
- Anlagen und Einrichtungen für gesundheitl. Zwecke
- Anlagen für kulturelle Zwecke
- Bildungs- und Forschungseinrichtungen
- Kirchen, Anlagen u. Einrichtungen f. kirchl. Zwecke
- Anlagen und Einrichtungen für öffentl. Verwaltung
- F Feuerwehr, Schutzbauten, Kaserne, Post
- Fläche für Sport- und Spielanlagen (§9 Abs. 1 Nr. 5 BauGB)
- Sportanlage, Spielanlage

4.04 Umgrenzung der Flächen, die von der Bebauung freizuhalten sind sowie die von der Bebauung freizuhaltenden Schutzflächen (§§9(1)10 und 24 BauGB)

4.05 Verkehrsflächen (§9(1)11 BauGB)
- Straßenbegrenzungslinie, Einfahrt, F Fußweg
- Einfahrtsbereich, Bereich ohne Ein- und Ausfahrt
- P Öffentlicher Parkplatz, V Verkehrsberuhigter Bereich
- Verkehrsfläche besonderer Zweckbestimmung

Fällt eine Baugrenze (-linie) mit einer Straßenbegrenzungslinie zusammen, so wird die Signatur der Baugrenze (-linie) in der Strichstärke der Straßenbegrenzungslinie verwendet.

4.06 Versorgungsflächen sowie die Flächen für die Abfallentsorgung und Abwasserbeseitigung sowie für Ablagerungen (§9(1)12 und 14 BauGB)
- Elektrizität, Gas, Fernwärme, Wasser
- Abfall, Abwasser, Ablagerung

4.07 Die Führung von Versorgungsanlagen und -leitungen (§9(1)13 BauGB)
- unterirdisch, oberirdisch, Fließrichtung

E Elektrizität, S Schmutzwasser, R Regenwasser, M Mischwasser, Ö Fernöl, F Fernwärme, G Gas, W Wasser, P Postkabel

- unterirdisch vorhanden, oberirdisch vorhanden
- Fließrichtung

Regenwasser-, Schmutzwasser- oder Mischwasserkanäle sind hinweislich eingetragen.

4.08 Grünflächen (§9(1)15 BauGB)
- Abgrenzung unterschiedlicher Nutzung
- Parkanlage, Dauerkleingarten
- Sportplatz, Badeplatz
- Friedhof, Zeltplatz
- Spielplatz mit Spielbereichsangabe A, B oder C gem. Nr. 2.11-2.13 Rd. Erl. d. MI v. 31.07.1974 (am 01.01.2003 MSWKS)

4.09 Wasserflächen

Umgrenzung von Flächen für die Wasserwirtschaft, den Hochwasserschutz und die Regelung des Wasserabflusses (§9(1)16 BauGB)

4.10 Flächen für Aufschüttungen und

Abgrabungen (§9(1)17 BauGB)

4.11 Flächen für die Landwirtschaft (§9(1)18a BauGB)

Flächen für den Wald (§9(1)18b BauGB)

4.12 Flächen für Maßnahmen zum Schutz, zur Pflege und zur Entwicklung von Natur und Landschaft (§9(1)20 BauGB)

4.13 Mit Geh- (Gr), Fahr- (Fr) oder Leitungsrechten (Lr) zu belastende Flächen (§9(1)21 BauGB)
zugunsten der Allgemeinheit (All.)
zugunsten der Anlieger (Anl.)
bei schmalen Flächen

4.14 Umgrenzung der Flächen für besondere Anlagen und Vorkehrungen zum Schutz vor schädlichen Umwelteinwirkungen im Sinne des Bundesimmissionsschutzgesetzes (§9(1)24 BauGB)

4.15 Umgrenzung von Flächen für Anpflanzungen von Bäumen, Sträuchern und sonstigen Bepflanzungen (§9(1)25a BauGB)
Baum

4.16 Umgrenzung von Flächen mit Bindungen für die Erhaltung von Bäumen, Sträuchern und sonstigen Bepflanzungen (§9(1)25b BauGB)
Baum

4.17 Umgrenzung von Flächen mit Bindung für die Erhaltung sowie für Anpflanzungen von Bäumen, Sträuchern und sonstigen Bepflanzungen (§9(1)25a+b BauGB)

4.18 Flächen für Aufschüttungen, Abgrabungen und Stützmauern, soweit sie zur Herstellung des Straßenkörpers erforderlich sind (§9(1)26 BauGB)
Aufschüttung, Abgrabung
Stützmauer

4.19 Festlegung der Höhenlage
Höhenlage gemessen in Metern, Höhenangaben beziehen sich auf Normalhöhennull-Fläche (NHN).
TH Traufhöhe, FH Firsthöhe, OK Oberkante, UK Unterkante, EH Erdgeschosshöchstoberhöhe, max. Maximalwert, mind. Mindestwert, LH lichte Höhe, GH Gebäudehöhe

160,50 vorhandene Geländehöhe über NHN
214,00 festgesetzte Soll-Geländehöhe über NHN

4.20 Grenze des räumlichen Geltungsbereiches des Bebauungsplanes (§9(7)BauGB)

5.0 KENNZEICHNUNGEN (§9(5)BauGB)
Flächen, bei denen Bebauung besondere bauliche Vorkehrungen erforderlich sind (§9(5)1 BauGB)
Flächen, deren Böden erheblich mit umweltgefährdenden Stoffen belastet sind (§9(5)3 BauGB)

Im Zuge von Baumaßnahmen anfallender natürlicher, nicht verunreinigter Bodenaushub ist möglichst im Bereich des Bebauungsplangebietes wieder zu verwerten. Sollten bei Bodenbewegungen nicht natürliche Böden bzw. Auffüllmaterial (Bauschutt, Hausmüll etc.) oder verunreinigter Boden vorgefunden werden, so ist das Ressort Umweltschutz (R. 106.23) zu benachrichtigen (Hinweis).

6.0 NACHRICHTLICHE ÜBERNAHMEN (§9(6)BauGB)
Umgrenzung von Flächen nach Naturschutzrecht
- N Naturschutzgebiet, ND Naturdenkmal
- L Landschaftsschutzgebiet

Flächen für Bahnanlagen

Die Anbaubeschränkungszonen gem. §9 Fernstraßengesetz (FStrG) oder §25 Straßen- und Wegegesetz (StrWG NW) sind nachrichtlich übernommen (§9(6)BauGB).
Richtfunkverbindungen mit zugehörigen Freizeilzonen sind nachrichtlich übernommen (§9(6)BauGB).

Umgrenzung von Gesamtanlagen Denkmalschutz

Die im Plan eingetragenen Baudenkmäler unterliegen den Vorschriften des Denkmalschutzgesetzes NW (nachrichtl. Übernahme) (§9(6)BauGB).
D Denkmal, Einzelanlage (bewegliche Kulturdenkmale), die dem Denkmalschutz unterliegen (§9(6)BauGB)

Maßstab: 1 : 500 (0 m, 10 m, 20 m, 30 m)		
Kartengrundlage: Liegenschaftskarte/ Stadtgrundkarte	Lage im Stadtplan: 7980/8080	Lagefestpunktfeld: Netz 77 Höhenfestpunktfeld: NHN-Höhen

Döppersberg

Bebauungsplan 954 **Planteil 3**

Dieser Plan besteht aus 4 Planteilen