Allgemein
Allgemein
Allgemein
Putzmörtel
Allgemein
Dämmstoff Weich
Plattenbaustoff
Fertigteil
Dämmstoff Hart
Bauteil Alt
Bauteil Neu
Bauteil Abbruch
Bauteil Annahme

+/-0,00 Höhenangabe Rohkonstruktion
+/-0,00 Höhenangabe Fertigkonstruktion

OK	Oberkante	RB	Rohboden	BD	Bodendurchbruch
UK	Unterkante	RD	Rohdecke	BS	Bodenschlitz
BRH	Brüstungshöhe	UZ	Unterzug	WD	Wandsdurchbruch
AWH	Außenwandhöhe	ÜZ	Überzug	WS	Wandschlitz
GEL	Gelände	UD	Unterdecke	DD	Deckendurchbruch
FF	Fertigfußboden	AD	Abgehängte Decke	DS	Deckenschlitz

Türhöhen ab OKFF
Brüstungshöhen ab OKFF

Detailverweise D_ ohne Index
Den aktuellen Index beachten

Feuerwiderstandsdauer und Baustoffklasse der Bauteile nach Brandschutzkonzept

Feldstraße
Annahme Mitte Öffentlich Verkehrsfläche
Annahme Mitte Öffentlich Verkehrsfläche
Annahme Mitte Öffentlich Verkehrsfläche
Annahme Mitte Öffentlich Verkehrsfläche
Bartholomäusstraße
Bartholomäusstraße 70
Bartholomäusstraße 66a
Feldstraße 51
Feldstraße 49
Feldstraße 49a
Feldstraße 47a
Huldastraße 24
Bartholomäusstraße 66

OK Traufe 204,86 NHN
Dachneigung 40,3°
OK First 209,09 NHN
SD III
OK Traufe 204,86 NHN
Dachneigung 41,0°
OK Mauer 193,97 NHN Alt
OK Attika
192,77 NHN Alt
FD I
OK Mauer 195,03 NHN Alt
OK Traufe
195,03 NHN
PD I
OK First 196,16 NHN
OK Traufe 205,51 NHN
Dachneigung 21,3
OK First 207,58 NHN
SD IV
Dachneigung 21,9°
OK Traufe 205,51 NHN
OK Traufe 192,18 NHN
Dachneigung 29,7°
OK First 194,44 NHN
SD I
Dachneigung 31,4°
OK Traufe 192,18 NHN
OK Traufe 196,77 NHN
Dachneigung 38,3°
OK First 200,44 NHN
SD III
Dachneigung 41,8°
OK Traufe 196,77 NHN
OK Traufe 192,75 NHN
Dachneigung 31,9°
OK First 194,78 NHN
SD II
Dachneigung 32,2°
OK Traufe 192,75 NHN
OK Traufe 194,20 NHN
Dachneigung 37,0°
OK First 197,70 NHN
SD II
Dachneigung 37,9°
OK Traufe 194,20 NHN
OK Traufe 194,40 NHN Alt
Dachneigung 28,9° Alt
OK Traufe 201,40 NHN Alt
Dachneigung 28,9° Alt
OK Traufe circa 203,00 NHN Alt
Dachneigung circa 23,1° Alt
OK First 205,27 NHN Alt
OK First 205,23 NHN Alt
OK First 204,66 NHN
Dachneigung 30,85°
OK Traufe 200,64 NHN
OK Attika 194,09 NHN
AWH circa 5,27
AWG circa 5,14
OK Attika 194,09 NHN
AWH circa 5,265
AWH circa 5,39
OK Einhausung
196,19 NHN
AWH circa 13,985
OK Traufe 200,64 NHN
OK Traufe 192,18 NHN
Dachneigung 48,7°
OK First 192,36 NHN
OK Traufe 189,18 NHN
Dachneigung 49,9°
OK Mauer 191,46 NHN Alt
OK Mauer 193,97 NHN Alt
OK Mauer 192,05 NHN Alt
OK Mauer 195,03 NHN Alt
OK Mauer 190,31 NHN Alt
OK Mauer 190,27 NHN Alt
OK Mauer 190,23 NHN Alt
OK Mauer 190,20 NHN Alt
OK Mauer 189,99 NHN Alt
OK Mauer 189,81 NHN Alt
OK Mauer 192,43 NHN
OK Mauer 189,80 NHN Alt
OK Mauer 191,55 NHN
OK Mauer 189,25 NHN Alt
OK Mauer 189,16 NHN Alt
OK Mauer 191,44 NHN
OK Mauer 189,80 NHN Alt
OK Mauer 189,35 NHN Alt
OK Mauer 189,15 NHN Alt
OK Mauer 189,02 NHN Alt
OK Mauer 188,95 NHN
OK Mauer 188,70 NHN Alt
OK Mauer 189,10 NHN Alt
OK Mauer 188,95 NHN
OK Mauer 188,72 NHN Alt
OK Mauer 185,33 NHN
OK Mauer 188,57 NHN Alt
OK Mauer 188,47 NHN Alt
OK Mauer 188,95 NHN
OK Mauer 185,10 NHN
OK Mauer 188,41 NHN Alt
OK Mauer 188,10 NHN
OK Mauer 188,45 NHN Alt
OK Mauer 188,37 NHN Alt
OK Mauer 185,44 NHN Alt
OK Mauer 185,38 NHN
OK Mauer 188,88 NHN Alt
OK Mauer 188,78 NHN Alt
OK Mauer 185,78 NHN
OK Mauer 188,95 NHN Alt
OK Mauer 188,64 NHN Alt
OK Mauer 188,55 NHN Alt
OK Mauer 188,69 NHN Alt
OK Mauer 188,95 NHN
OK Mauer 188,27 NHN Alt
OK Mauer 188,65 NHN Alt
OK Mauer 188,86 NHN Alt
OK Mauer 189,12 NHN Alt
OK Mauer 189,31 NHN Alt
OK Mauer 189,41 NHN Alt
OK Mauer 189,03 NHN Alt
OK Mauer 189,07 NHN Alt
OK Mauer 189,77 NHN Alt
OK Mauer 190,30 NHN Alt
OK Mauer 190,37 NHN Alt
OK Mauer 190,14 NHN Alt
OK Mauer 190,12 NHN Alt
OK Mauer 190,18 NHN Alt
OK Mauer 190,08 NHN Alt
OK Mauer 190,02 NHN Alt
OK Mauer 189,63 NHN Alt
OK Mauer 188,79 NHN Alt
OK Mauer 188,40 NHN Alt
OK Mauer 187,99 NHN Alt
OK Mauer 187,59 NHN Alt
OK Mauer 186,89 NHN Alt
OK Mauer 186,06 NHN Alt
OK Mauer 185,38 NHN
PD I
Dachneigung circa 23,1° Alt
OK Traufe circa 203,00 NHN Alt
OK First 205,27 NHN Alt
OK First 205,23 NHN Alt
OK First 205,23 NHN Alt
Dachneigung 28,9° Alt
OK Traufe 201,40 NHN Alt
Dachneigung 28,9° Alt
OK Traufe 201,40 NHN Alt
Dachneigung 28,9° Alt
OK Traufe 201,40 NHN Alt
AWH circa 11,60
AWH circa 13,89
AWH circa 15,86
AWH circa 13,58
AWH circa 12,54
AWH circa 14,81
AWH circa 14,82
AWH circa 14,16
AWH circa 7,95
AWH circa 9,81
AWH circa 12,19
AWH circa 15,49
Eingangspunkt
Dachneigung 41,8°
OK Traufe 196,77 NHN
Dachneigung 31,4°
OK Traufe 192,18 NHN
Dachneigung 48,7°
OK Traufe 192,18 NHN
Dachneigung 49,9°
OK Traufe 189,18 NHN
Dachneigung 32,2°
OK Traufe 192,75 NHN
Dachneigung 37,9°
OK Traufe 194,20 NHN
Dachneigung 21,9°
OK Traufe 205,51 NHN
Dachneigung 41,0°
OK Traufe 204,86 NHN
Dachneigung 40,3°
OK Traufe 204,86 NHN
Dachneigung 29,7°
OK Traufe 192,18 NHN
Dachneigung 31,9°
OK Traufe 192,75 NHN
Dachneigung 38,3°
OK Traufe 196,77 NHN
Dachneigung 37,0°
OK Traufe 194,20 NHN
Dachneigung 41,8°
OK Traufe 196,77 NHN
Dachneigung 31,4°
OK Traufe 192,18 NHN
Dachneigung 32,2°
OK Traufe 192,75 NHN
Dachneigung 37,9°
OK Traufe 194,20 NHN
Dachneigung 48,7°
OK Traufe 192,18 NHN
Dachneigung 49,9°
OK Traufe 189,18 NHN
Dachneigung 28,9° Alt
OK Traufe 201,40 NHN Alt
Dachneigung 28,9° Alt
OK Traufe 201,40 NHN Alt
Dachneigung 28,9° Alt
OK Traufe 201,40 NHN Alt
Dachneigung circa 23,1° Alt
OK Traufe circa 203,00 NHN Alt
Dachneigung circa 23,1° Alt
OK Traufe circa 203,00 NHN Alt
Dachneigung circa 23,1° Alt
OK Traufe circa 203,00 NHN Alt
Dachneigung circa 23,1° Alt
OK Traufe circa 203,00 NHN Alt
OK First 205,27 NHN Alt
OK First 205,23 NHN Alt
OK First 205,23 NHN Alt
OK First 204,66 NHN
Dachneigung 30,85°
OK First 207,58 NHN
SD IV
OK First 209,09 NHN
SD III
OK First 200,44 NHN
SD III
OK First 197,70 NHN
SD II
OK First 196,16 NHN
OK First 194,78 NHN
SD II
OK First 194,44 NHN
SD I
OK First 192,36 NHN
OK First 194,40 NHN Alt
OK First 194,40 NHN Alt
OK Attika
192,77 NHN Alt
FD I
OK Attika 194,09 NHN
OK Attika 194,09 NHN
OK Attika 194,09 NHN
AWH circa 5,27
AWG circa 5,14
OK Attika 194,09 NHN
AWH circa 5,265
AWH circa 5,39
AWH circa 5,53
OK Attika 194,09 NHN
AWH circa 13,985
OK Traufe 200,64 NHN
OK Traufe 200,64 NHN
OK Traufe 192,18 NHN
OK Traufe 189,18 NHN
OK Traufe 205,51 NHN
Dachneigung 21,3
OK Traufe 205,51 NHN
OK Traufe 194,40 NHN Alt
OK Traufe 194,40 NHN Alt
OK Traufe 194,40 NHN Alt

Feldstraße

Erhalt / Neubau Mauer entlang Feldstrasse in Abstimmung mit Denkmalamt (Ergebnis offen)

Trafo

evtl. Hochbeete

Müllplatz

Neuordnung Torsituation in Abstimmung mit Denkmalamt

mind. 4x2m Holzlager

Maschinen-aufstellfläche 10qm

Abstand Pavillon zu Nachbargebäude in Abstimmung mit Bauordnung

Praxisklasse Holzarbeiten

ca. 90qm

3,0x2m kleiner Hänger

4,5x2m großer Hänger

Erhalt / Sanierung Bestandsmauer

Ballfangzaun

Tor / Streetball Kombination

Bewegungsfläche / Ballspiel

(Asphalt)

Vorhaltung Behindertenstellplatz

Fahrradabstellplatz (ca. 11 Stück)

Fluchtweg

Holzlager

Pizza-ofen

großf. Pflaser (30x20cm)

Eingang

Eingang

Zugang Bartholomäusstraße (barrierefrei)

Schulgebäude (Bestand)

Erweiterung (Neu)

Erhalt / Sanierung Bestandsmauer

nicht bespielbarer Bereich

Baumscheibe

Poller mit Kette

Asphalt

Pflaster

49

49 a

51

47 a

64 a

66 a

99

13

14

15

10

11

8

N

(A)

(1)

(2)

(3)

I

II

III

OKFF 189,29

OKFF 190,14

OKFF 190,14 (+-0,00)

OKFF 189,29 (-0,85)

OKFF 190,14

OKFF +0,04

OKFF +0,02

OKFF +0,02 A6

OKFF +0,04 A6

OKM 195,03

OKM 189,28

OKM 189,27

OKM 189,31

OKM 189,22

OKM 189,24

OKM 189,28

OKM 189,37

OKM 189,20

OKM 189,28

OKM 189,28

OKM 189,28

~~U1_001~~	U1_002	U1_003	U1_004	U1_005	U1_006	U1_007	U1_008	U1_009	U1_010	U1_011	U1_012	U1_TR01	U1_FL01a	U1_FL01b	U1_FL02	U1_TR02	U1_FL03	U1_Aufzug	U1_013	U1_014	Hauptgebäude	Hauptgebäude
Wärmeversorgung	Lager	Lager	Lager	Lager	Brandmeldeanlage	NSHV	SIBE	HA	Netzwerkraum	Lager	Wärmeversorgung	Treppe	Flur	Flur	Flur	Treppenraum	Flur	Aufzug	Aufzugsanlage	Erste-Hilfe-Raum	Neubau	Altbau
F: 17,64 m²	F: 6,87 m²	F: 4,41 m²	F: 12,34 m²	F: 26,05 m²	F: 3,82 m²	F: 7,99 m²	F: 9,50 m²	F: 8,69 m²	F: 8,66 m²	F: 16,90 m²	F: 17,22 m²	F: 2,32 m²	F: 16,92 m²	F: 9,47 m²	F: 5,07 m²	F: 30,71 m²	F: 12,05 m²	F: 3,40 m²	F: 3,45 m²	F: 10,04 m²	F: 161,10 m²	F: 281,44 m²
TF R	NUF 4 R	NUF 4 R	NUF 4 R	NUF 4 R	TF R	TF R	TF R	TF R	TF R	NUF 4 R	TF R	VF R	VF R	VF R	VF R	VF R	VF R	VF R	TF R	NUF 6 R	BGF R	BGF R

U1_015	U1_016	U1_017	U1_018	U1_019	U1_020	U1_021
Toilette D	Vorraum D	Vorraum Schüler M	Toilette Schüler M	Toilette Schüler W	Vorraum Schüler W	Toilette B
F: 5,50 m²	F: 2,38 m²	F: 7,02 m²	F: 13,78 m²	F: 13,67 m²	F: 6,72 m²	F: 5,88 m²
NUF 7 R	NUF 7 R	NUF 7 R	NUF 7 R	NUF 7 R	NUF 7 R	NUF 7 R

U1_001 Alt	~~U1_002~~	~~U1_003~~	~~U1_004~~	~~U1_005~~	~~U1_006~~	~~U1_007~~	~~U1_008~~	~~U1_009~~	~~U1_010~~	~~U1_011~~	~~U1_012~~	~~U1_013~~	~~U1_014~~	~~U1_015~~
Keller	TRH 1	Keller	Keller	Flur	Flur	Keller	Keller	Keller	Keller	Heizung	Heizung	Abstellraum	Abstellraum	Keller
F: 17,64 m²	F: 2,70 m²	F: 12,34 m²	F: 13,14 m²	F: 5,83 m²	F: 10,68 m²	F: 9,22 m²	F: 7,99 m²	F: 19,21 m²	F: 17,59 m²	F: 16,90 m²	F: 17,22 m²	F: 7,10 m²	F: 4,41 m²	F: 12,17 m²
NUF 7 R	VF R	NUF 7 R	NUF 7 R	VF R	VF R	NUF 7 R	NUF 7 R	NUF 7 R	NUF 7 R	TF R	TF R	NUF 7 R	NUF 7 R	NUF 7 R

Allgemein
Putzmörtel
Plattenbaustoff
Bauteil Alt
Bauteil Annahme

Allgemein
Allgemein
Fertigteil
Bauteil Neu

Allgemein
Dämmstoff Weich
Dämmstoff Hart
Bauteil Abbruch

+/-0,00 Höhenangabe Rohkonstruktion
+/-0,00 Höhenangabe Fertigkonstruktion

OK	Oberkante	RB	Rohboden	BD	Bodendurchbruch
UK	Unterkante	RD	Rohdecke	BS	Bodenschlitz
BRH	Brüstungshöhe	UZ	Unterzug	WD	Wandsdurchbruch
AWH	Außenwandhöhe	ÜZ	Überzug	WS	Wandschlitz
GEL	Gelände	UD	Unterdecke	DD	Deckendurchbruch
FF	Fertigfußboden	AD	Abgehängte Decke	DS	Deckenschlitz

Türhöhen ab OKFF
Brüstungshöhen ab OKFF

Detailverweise D_ ohne Index
Den aktuellen Index beachten

Feuerwiderstandsdauer und Baustoffklasse der Bauteile nach Brandschutzkonzept

Einfügepunkt

Bestandszeichnungen
0101_ABG_U1

Index	Datum	Änderung	gez.
A	12.03.2021	Raumbezeichnungen und Raumnummern	

GMW Gebäudemanagement der Stadt Wuppertal
Mümgstener Str. 10 42285 Wuppertal

Projekt
Förderschule Bartholomäusstraße - Gesamtsanierung und Erweiterung
Bartholomäusstraße 70, 42277 Wuppertal
Gemarkung Barmen Flur 48 Flurstück 9

Planinhalt
Entwurfsplanung Hauptgebäude
Grundriss Untergeschoss

Entwurfsverfasser
Wenzel Architekten
Spichernstraße 24, 50672 Köln
Tel.: 0221 474496-0, Fax: 0221 474496-29

Datum Unterschrift Stempel

Produktmanager
Datum Unterschrift

Datum	Maßstab	Bearb	Blattgröße	Kostenkennnr.	Dateiname	Blatt-Nr.
05.03.21	1:50	AS	DIN A0	I01011601	M-16-00075_210312 a_0101_AEG_U1.dwg	

EG_001	EG_002	EG_003	EG_004	EG_TR01	EG_FL01	EG_TR02	EG_FL02	EG_005	EG_006	EG_007	EG_008	EG_009	EG_010
Klasse 4	Aufenthaltsraum	Klasse 2	Klasse 3	Treppenraum	Flur	Treppenraum	Flur	Klasse 1	Lehrküche	Maschinenraum	Fahrradwerkstatt	Werkraum	Lüftungsanlage
F Soll: 57,00 m²	F Soll: 57,50 m²	F Soll: 57,00 m²	F Soll: 57,00 m²	F: 19,97 m²	F: 18,22 m²	F: 65,00 m²	F: 7,69 m²	F Soll: 57,50 m²	F Soll: 38,00 m²	F Soll: 36,00 m²	F Soll: 36,00 m²	F Soll: 50,00 m²	F: 2,54 m²
F Ist: 58,74 m²	F Ist: 60,37 m²	F Ist: 57,63 m²	F Ist: 57,40 m²					F Ist: 53,10 m²	F Ist: 36,52 m²	F Ist: 35,01 m²	F Ist: 30,44 m²	F Ist: 75,36 m²	
NUF 5 R	NUF 1 R	NUF 5 R	NUF 5 R	VF R	VF R	VF R	VF R	NUF 5 R	NUF 5 R	NUF 5 R	NUF 5 R	NUF 5 R	TF R

U1_TR01
Treppe
F: 4,71 m²
VF R

~~EG_001~~	~~EG_002~~	~~U1_002~~	~~EG_003~~	~~EG_004~~	~~EG_005~~	~~EG_006~~	~~EG_007~~	~~EG_008~~	~~EG_009~~	~~EG_010~~	~~EG_011~~	~~EG_012~~
Vorbereitungsraum	TRH 1	TRH 1	Maschinenraum	Werkraum	Flur	Klasse	WC	WC	Vorraum	WC	WC	Vorraum
F: 60,39 m²	F: 20,88 m²	F: 4,72 m²	F: 62,01 m²	F: 59,26 m²	F: 18,31 m²	F: 59,04 m²	F: 30,19 m²	F: 18,27 m²	F: 6,98 m²	F: 7,64 m²	F: 7,08 m²	F: 3,74 m²
NUF 5 R	VF R	VF R	NUF 5 R	NUF 5 R	VF R	NUF 5 R	NUF 7 R	NUF 7 R	NUF 7 R	NUF 7 R	NUF 7 R	NUF 7 R

Abbruch

Toilettengebäude	Hauptgebäude	Hauptgebäude
Altbau	Neubau	Altbau
F: 80,12 m²	F: 379,37 m²	F: 368,99 m²
BGF R	BGF R	BGF R

Allgemein
Putzmörtel
Plattenbaustoff
Bauteil Alt
Bauteil Annahme
Allgemein
Allgemein
Bauteil Neu
Allgemein
Dämmstoff Weich
Dämmstoff Hart
Bauteil Abbruch


+/-0,00 Höhenangabe Rohkonstruktion
+/-0,00 Höhenangabe Fertigkonstruktion

OK	Oberkante	RB	Rohboden	BD	Bodendurchbruch
UK	Unterkante	RD	Rohdecke	BS	Bodenschlitz
BRH	Brüstungshöhe	UZ	Unterzug	WD	Wanddurchbruch
AWH	Außenwandhöhe	ÜZ	Überzug	WS	Wandschlitz
GEL	Gelände	UD	Unterdecke	DD	Deckendurchbruch
FF	Fertigfußboden	AD	Abgehängte Decke	DS	Deckenschlitz

Türhöhen ab OKFF
Brüstungshöhen ab OKFF

Detailverweise D_ ohne Index
Den aktuellen Index beachten

Feuerwiderstandsdauer und Baustoffklasse der Bauteile nach Brandschutzkonzept

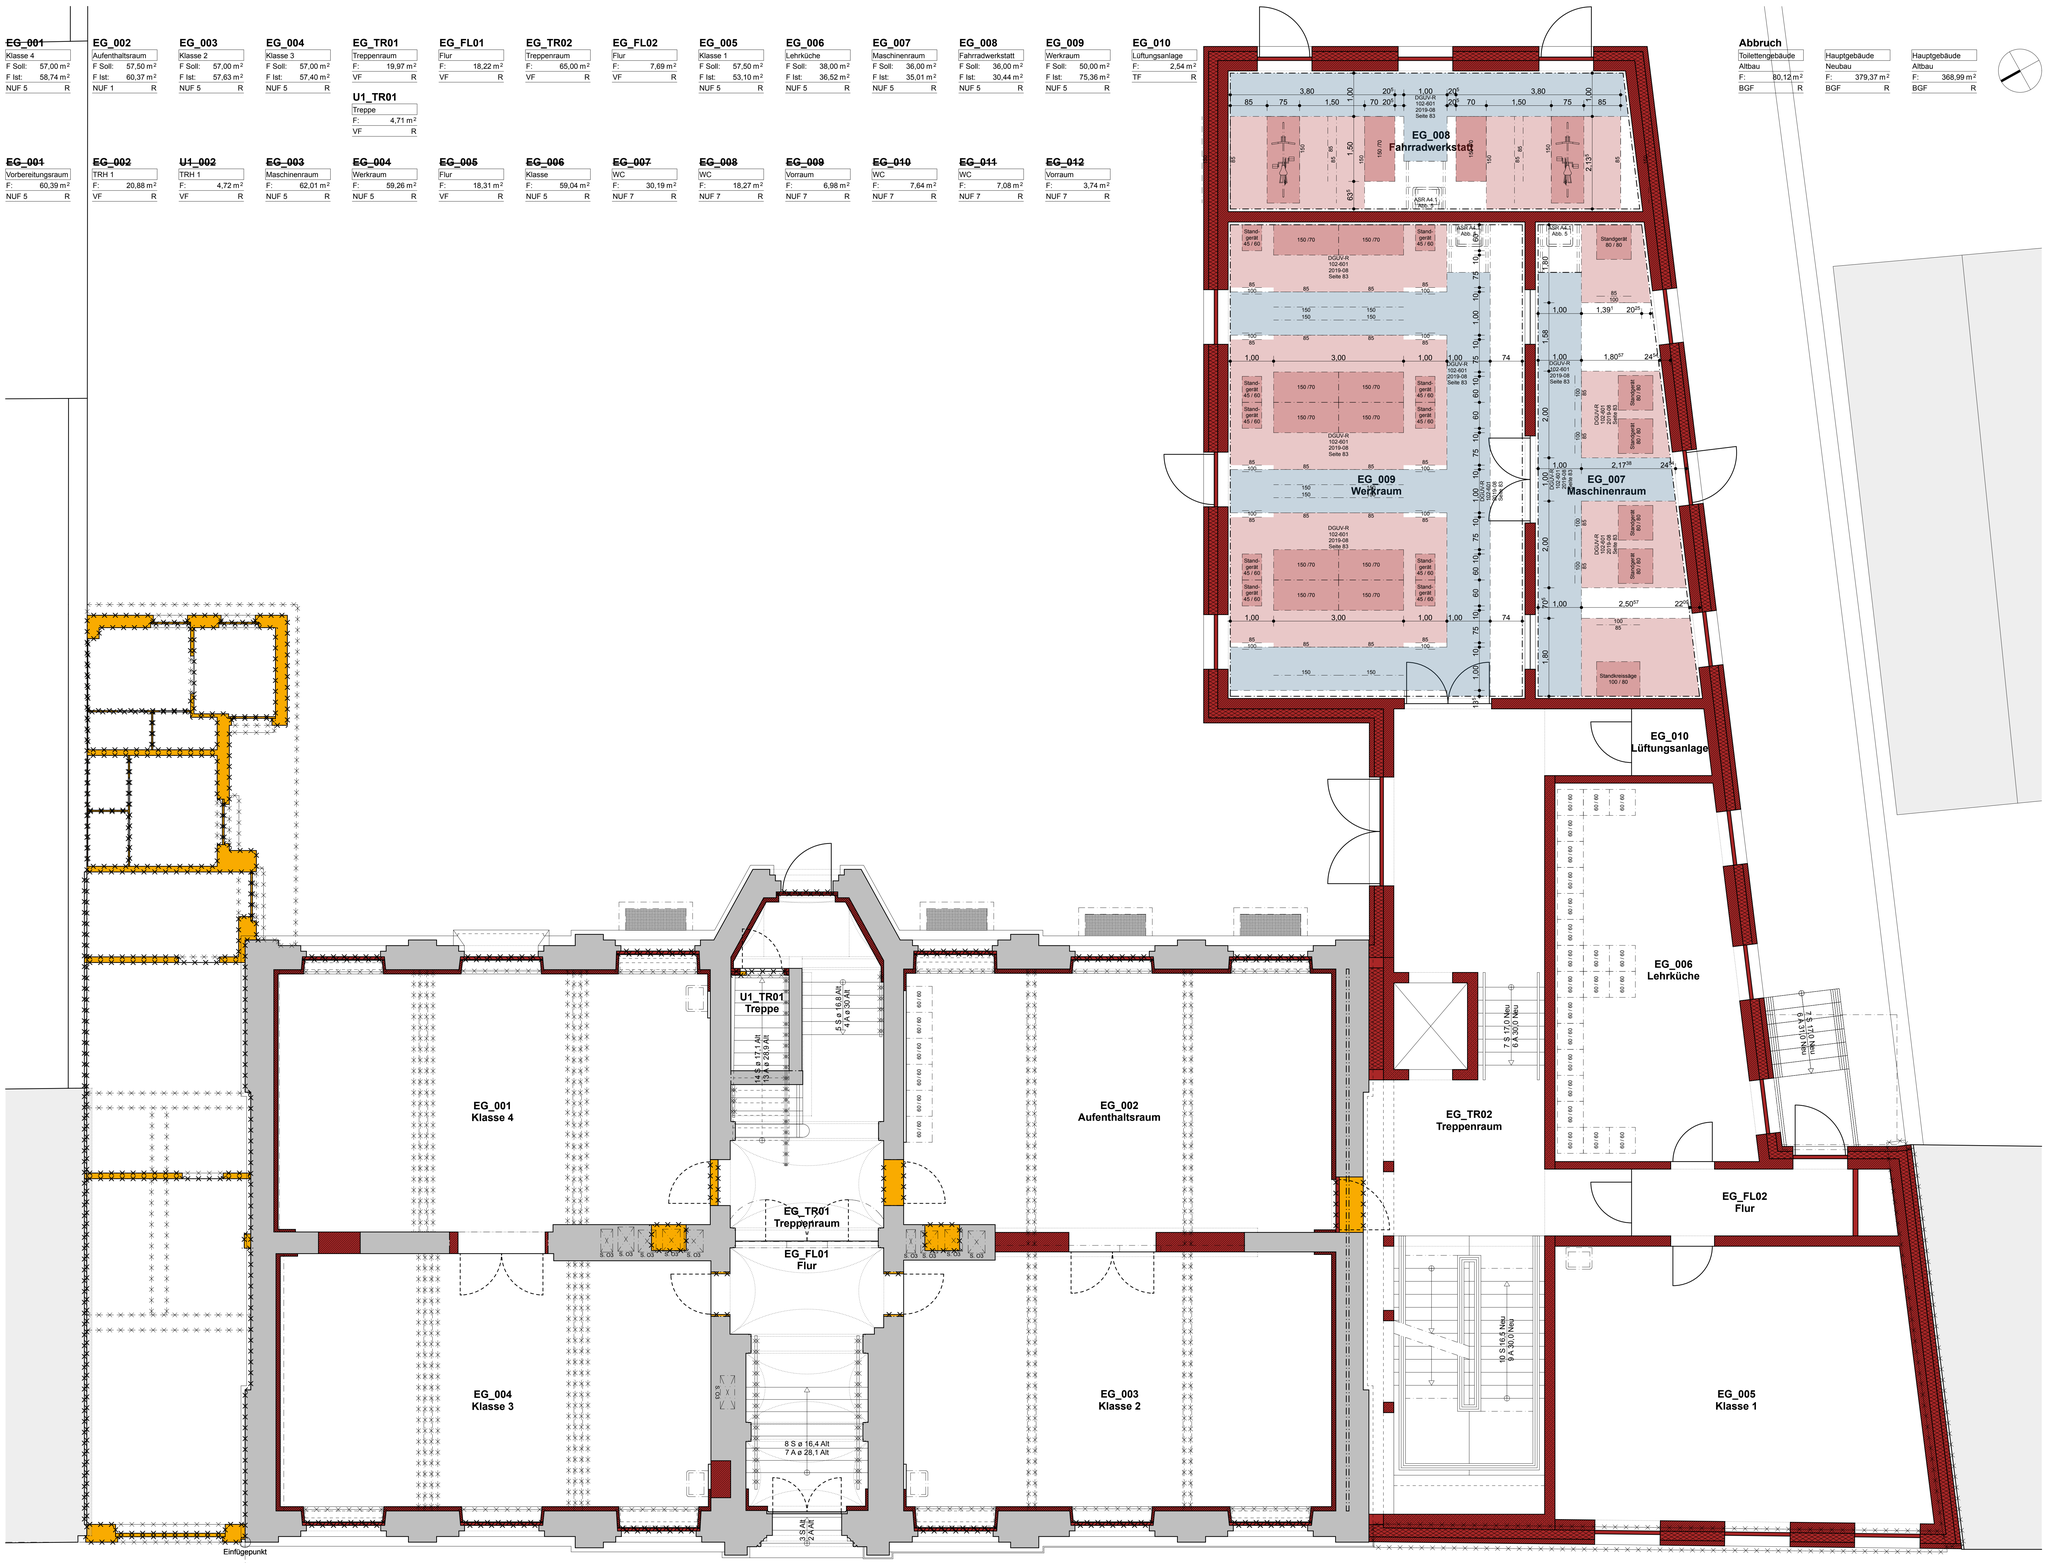

Bestandszeichnungen
0101_ABG_EG

Index	Datum	Änderung	gez.

GMW Gebäudemanagement der Stadt Wuppertal
Mündstener Str. 10 42285 Wuppertal

Projekt
Förderschule Bartholomäusstraße - Gesamtsanierung und Erweiterung
Bartholomäusstraße 70, 42277 Wuppertal
Gemarkung Barmen Flur 48 Flurstück 9

Planinhalt
Entwurfsplanung Hauptgebäude
Detail 02 Beispielstellflächen Sonderräume Erdgeschoss

Entwurfsverfasser
Wenzel Architekten
Spichernstraße 24, 50672 Köln
Tel.: 0221 474496-0, Fax: 0221 474496-29

Datum Unterschrift Stempel

Produktmanager
Datum Unterschrift

Datum	Maßstab	Bearb.	Blattgröße	Kostenstelle	Dateiname	Blatt-Nr.
14.03.21	1:50	AS	DIN A0	I01011601	M-16-00075_210314 0101_AED_02.dwg	

O1_001
Klasse 8
F Soll: 57,00 m²
F Ist: 58,46 m²
NUF 5 R

O1_002
Klasse 5
F Soll: 57,00 m²
F Ist: 58,22 m²
NUF 5 R

O1_003
Klasse 6
F Soll: 57,00 m²
F Ist: 57,38 m²
NUF 5 R

O1_004
Klasse 7
F Soll: 57,00 m²
F Ist: 58,14 m²
NUF 5 R

O1_005
Besprechungsraum
F Soll: 41,00 m²
F Ist: 12,09 m²
NUF 2 R

O1_TR01
Treppenraum
F: 25,86 m²
VF R

O1_FL01
Flur
F: 7,53 m²
VF R

O1_TR02
Treppenraum
F: 40,94 m²
VF R

~~**O1_001**~~
Lernstation 1
F: 60,11 m²
NUF 5 R


~~**O1_002**~~
TRH 1
F: 33,80 m²
VF R

~~**O1_003**~~
Lernstation 2
F: 59,86 m²
NUF 5 R

~~**O1_004**~~
Lernstation 3
F: 59,01 m²
NUF 5 R

~~**O1_005**~~
Abstellraum
F: 12,47 m²
NUF 7 R

~~**O1_006**~~
Lernstation 4
F: 59,78 m²
NUF 5 R

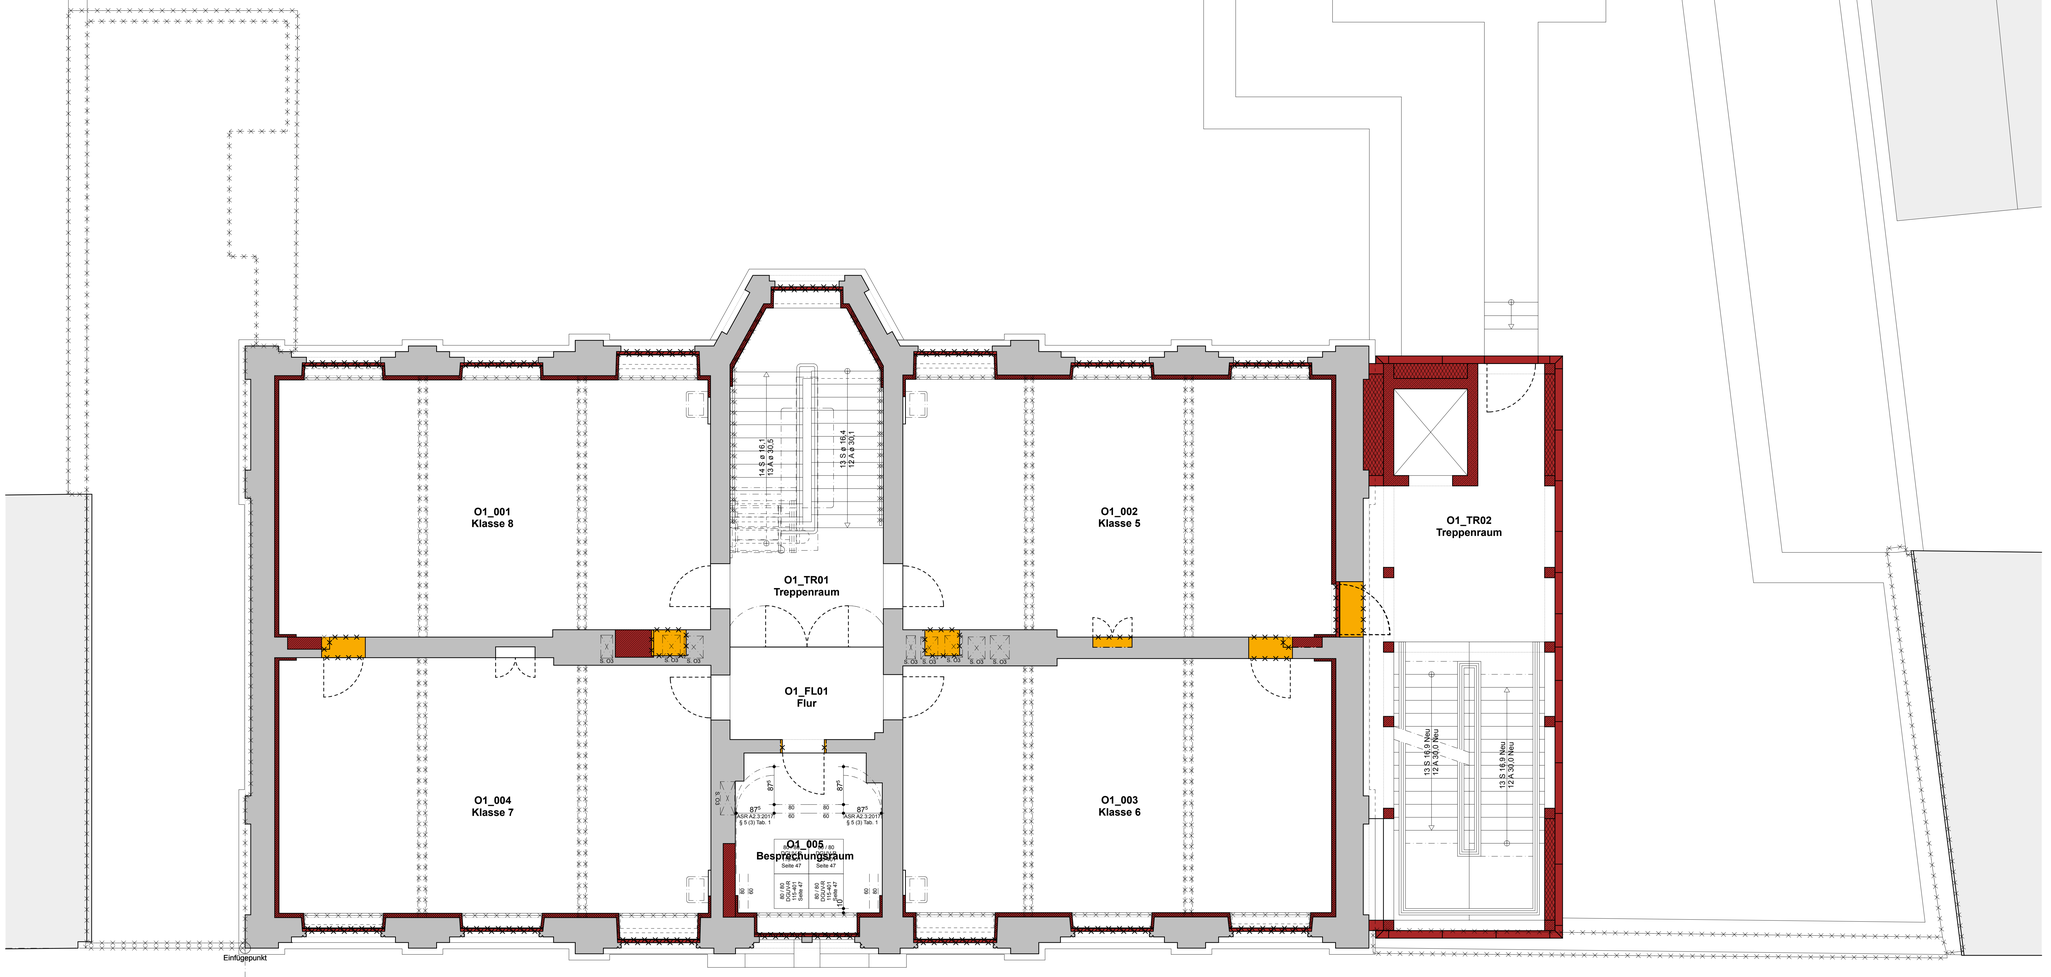

Hauptgebäude	Hauptgebäude
Neubau	Altbau
F: 56,68 m²	F: 368,34 m²
BGF R	BGF R

Allgemein
Putzmörtel
Plattenbaustoff
Bauteil Alt
Bauteil Annahme
Allgemein
Allgemein
Fertigteil
Bauteil Neu
Allgemein
Dämmstoff Weich
Dämmstoff Hart
Bauteil Abbruch

+/-0,00 Höhenangabe Rohkonstruktion
+/-0,00 Höhenangabe Fertigkonstruktion

OK	Oberkante	RB	Rohboden	BD	Bodendurchbruch
UK	Unterkante	RD	Rohdecke	BS	Bodenschlitz
BRH	Brüstungshöhe	UZ	Unterzug	WD	Wanddurchbruch
AWH	Außenwandhöhe	ÜZ	Überzug	WS	Wandschlitz
GEL	Gelände	UD	Unterdecke	DD	Deckendurchbruch
FF	Fertigfußboden	AD	Abgehängte Decke	DS	Deckenschlitz

Türhöhen ab OKFF
Brüstungshöhen ab OKFF

Detailverweise D_ ohne Index
Den aktuellen Index beachten

Feuerwiderstandsdauer und Baustoffklasse der Bauteile nach Brandschutzkonzept

Bestandszeichnungen
0101_ABG_O1

Index	Datum	Änderung	gez.

GMW Gebäudemanagement der Stadt Wuppertal
Mümgstener Str. 10 42285 Wuppertal

Projekt
Förderschule Bartholomäusstraße - Gesamtsanierung und Erweiterung
Bartholomäusstraße 70, 42277 Wuppertal
Gemarkung Barmen Flur 48 Flurstück 9

Planinhalt
Entwurfsplanung Hauptgebäude
Detail 03 Beispielstellflächen SonderräumeObergeschoss

Entwurfsverfasser
Wenzel Architekten
Spichernstraße 24, 50672 Köln
Tel.: 0221 474496-0, Fax: 0221 474496-29
Datum Unterschrift Stempel

Produktmanager
Datum Unterschrift

Datum	Maßstab	Bearb.	Blattgröße	Kostenstellennr.	Dateiname	Blatt-Nr.
14.03.21	1:50	AS	DIN A0	I01011601	M-16-00075_210314 0101_AED_03.dwg	

O2_001a	O2_001b	O2_002	O2_003a	O2_003b	O2_004a	O2_004b	O2_005a	O2_005b	O2_006	O2_007	O2_008	O2_TR01	O2_FL01	O2_FL02	O2_TR02
Lehrerzimmer	Lehrerzimmer	Teeküche	Vorraum Lehrer M	Toilette Lehrer M	Vorraum Lehrer W	Toilette Lehrer W	Textilraum	Textilraum	Sozialpädagoge	Sekretariat	Schulleitung	Treppenraum	Flur	Flur	Treppenraum
F Soll: 80,00 m²	F Soll: 0,00 m²	F: 6,96 m²	F: 4,92 m²	F: 4,74 m²	F: 4,27 m²	F: 6,60 m²	F Soll: 48,00 m²	F Soll: 0,00 m²	F Soll: 13,22 m²	F Soll: 15,60 m²	F Soll: 13,22 m²	F: 26,62 m²	F: 17,80 m²	F: 3,82 m²	F: 40,94 m²
F Ist: 41,14 m²	F Ist: 40,59 m²	NUF 7 R	NUF 7 R	NUF 7 R	NUF 7 R	NUF 7 R	F Ist: 40,50 m²	F Ist: 40,67 m²	F Ist: 12,47 m²	F Ist: 11,02 m²	F Ist: 12,91 m²	VF R	VF R	VF R	VF R
NUF 2 R	NUF 2 R						NUF 5 R	NUF 5 R	NUF 2 R	NUF 2 R	NUF 2 R				

Hauptgebäude Neubau	Hauptgebäude Altbau
F: 56,68 m²	F: 368,34 m²
BGF R	BGF R

~~O2_001~~	~~O2_002~~	~~O2_003~~	~~O2_004~~	~~O2_005~~	~~O2_006~~	~~O2_007~~	~~O2_008~~	~~O2_009~~	~~O2_010~~	~~O2_011~~	~~O2_012~~	~~O2_013~~	~~O2_014~~	~~O2_015~~	~~O2_016~~	~~O2_017~~	~~O2_018~~	~~O2_019~~	~~O2_020~~	~~O2_021~~	~~O2_022~~
Fotokopie	Teeküche	Rektor	TRH 2	Klasse	WC	WC	TRH 1	Küche	Bad	Wohnzimmer	TRH 3	Flur	Kinderzimmer	Zimmer	Zimmer	Büro	Büro	Abstellraum	Büro	Flur	Flur
F: 8,35 m²	F: 6,04 m²	F: 17,34 m²	F: 0,89 m²	F: 24,25 m²	F: 1,38 m²	F: 1,38 m²	F: 26,80 m²	F: 13,29 m²	F: 7,19 m²	F: 30,97 m²	F: 0,74 m²	F: 4,81 m²	F: 34,05 m²	F: 6,43 m²	F: 13,12 m²	F: 15,55 m²	F: 13,70 m²	F: 6,94 m²	F: 35,08 m²	F: 3,89 m²	F: 3,57 m²
NUF 2 R	NUF 1 R	NUF 2 R	VF R	NUF 5 R	NUF 7 R	NUF 7 R	VF R	NUF 1 R	NUF 7 R	NUF 1 R	VF R	VF R	NUF 1 R	NUF 1 R	NUF 1 R	NUF 2 R	NUF 2 R	NUF 7 R	NUF 2 R	VF R	VF R

Allgemein	Allgemein	Allgemein	
Putzmörtel	Allgemein	Dämmstoff Weich	
Plattenbaustoff	Fertigteil	Dämmstoff Hart	
Bauteil Alt	Bauteil Neu	Bauteil Abbruch	
Bauteil Annahme			


+/-0,00 Höhenangabe Rohkonstruktion +/-0,00 Höhenangabe Fertigkonstruktion

OK	Oberkante	RB	Rohboden	BD	Bodendurchbruch
UK	Unterkante	RD	Rohdecke	BS	Bodenschlitz
BRH	Brüstungshöhe	UZ	Unterzug	WD	Wanddurchbruch
AWH	Außenwandhöhe	ÜZ	Überzug	WS	Wandschlitz
GEL	Gelände	UD	Unterdecke	DD	Deckendurchbruch
FF	Fertigfußboden	AD	Abgehängte Decke	DS	Deckenschlitz

Türhöhen ab OKFF
Brüstungshöhen ab OKFF

Detailverweise D_ ohne Index
Den aktuellen Index beachten

Feuerwiderstandsdauer und Baustoffklasse der Bauteile nach Brandschutzkonzept

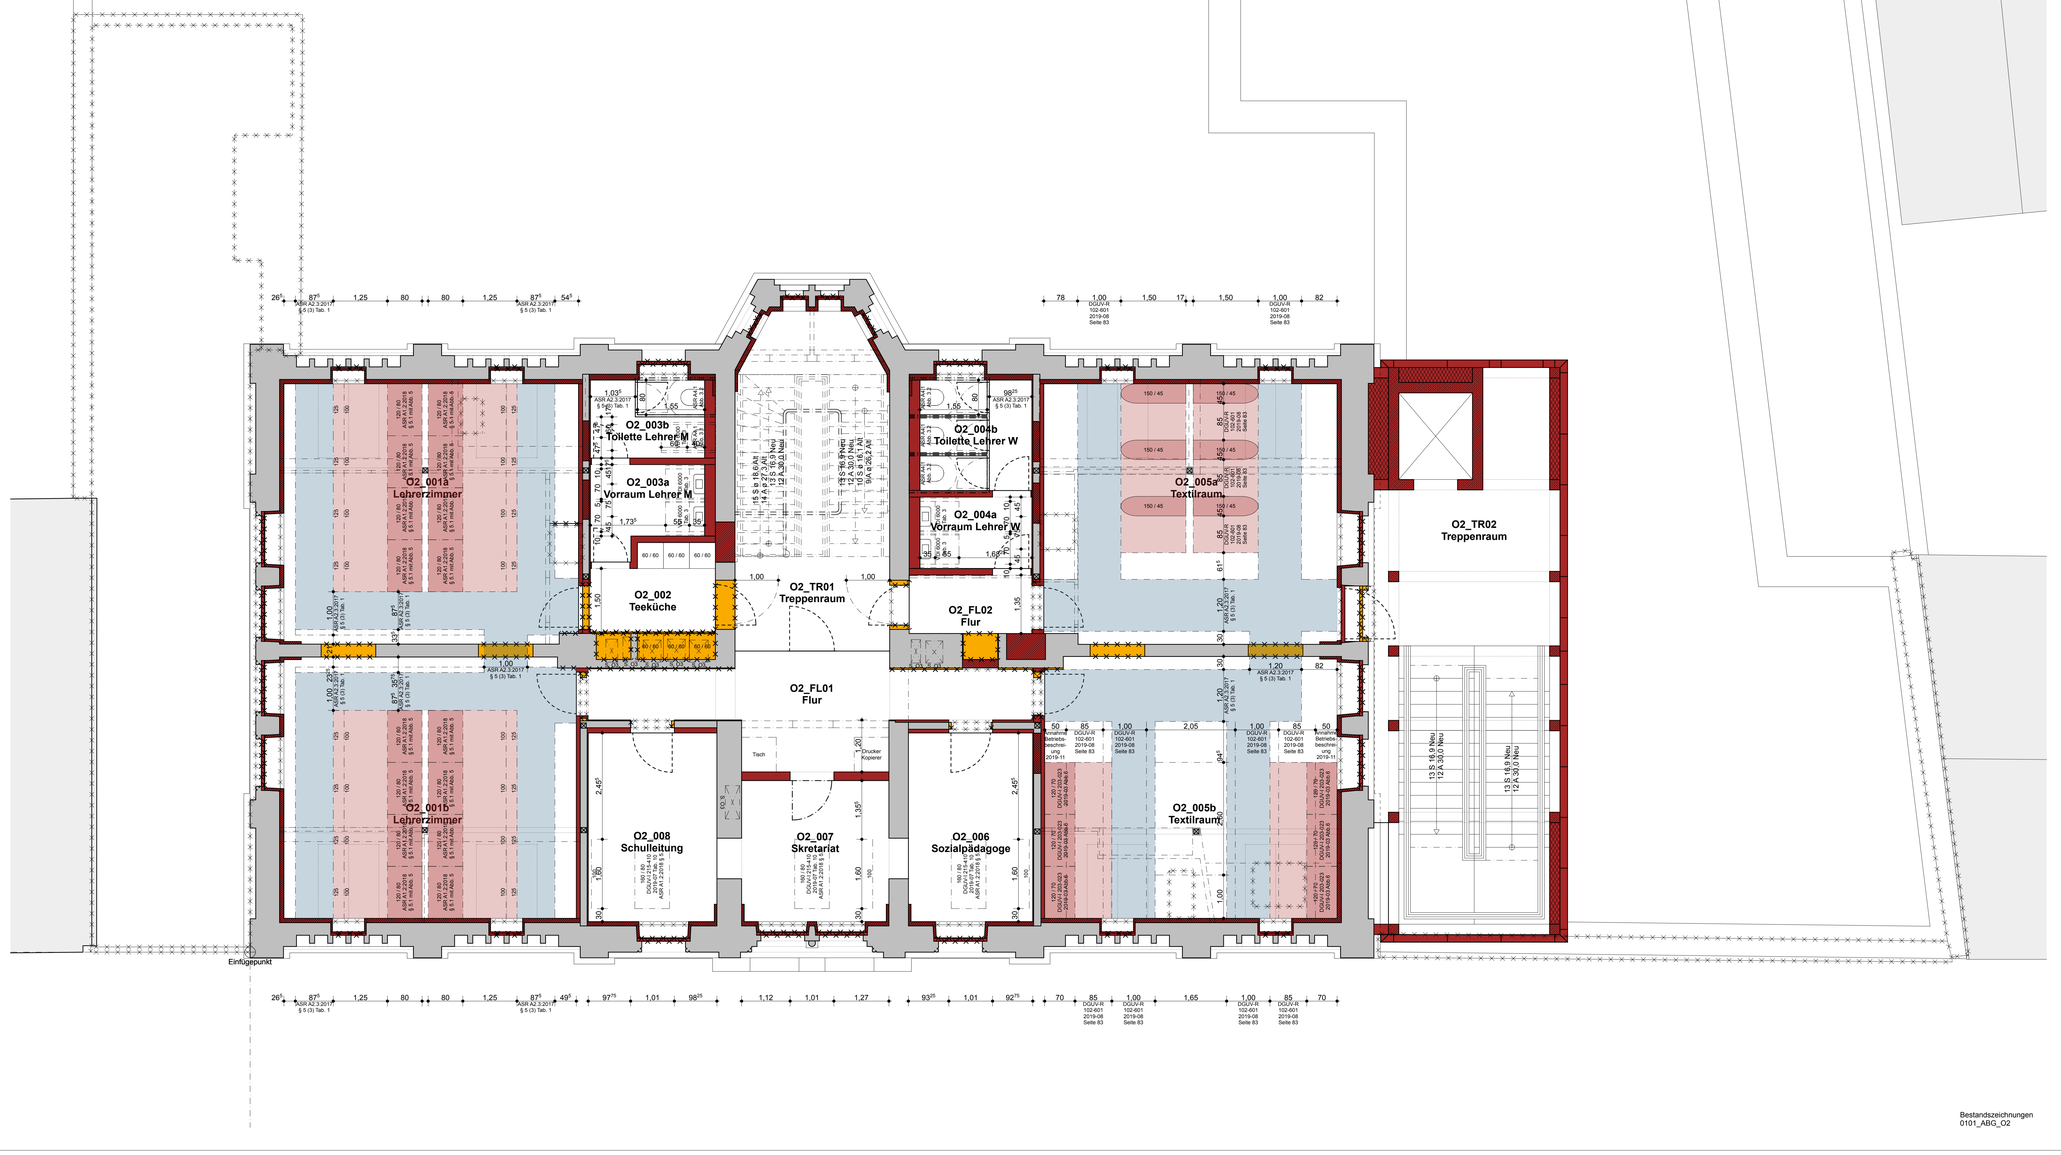

Bestandszeichnungen
0101_ABG_O2

Index	Datum	Änderung	gez.

GMW Gebäudemanagement der Stadt Wuppertal

Mümgstener Str. 10 42285 Wuppertal

Projekt
Förderschule Bartholomäusstraße - Gesamtsanierung und Erweiterung
Bartholomäusstraße 70, 42277 Wuppertal
Gemarkung Barmen Flur 48 Flurstück 9

Planinhalt
Entwurfsplanung Hauptgebäude
Detail 04 Beispielstellflächen SonderräumeDachgeschoss

Entwurfsverfasser
Wenzel Architekten
Spichernstraße 24, 50672 Köln
Tel.: 0221 474496-0, Fax: 0221 474496-29

Datum Unterschrift Stempel

Produktmanager
Datum Unterschrift

Datum	Maßstab	Bearb	Blattgröße	Kostenstammnr.	Dateiname	Blatt-Nr.
14.03.21	1:50	AS	DIN A0	I01011601	M-16-00075_210314 0101_AED_04.dwg	