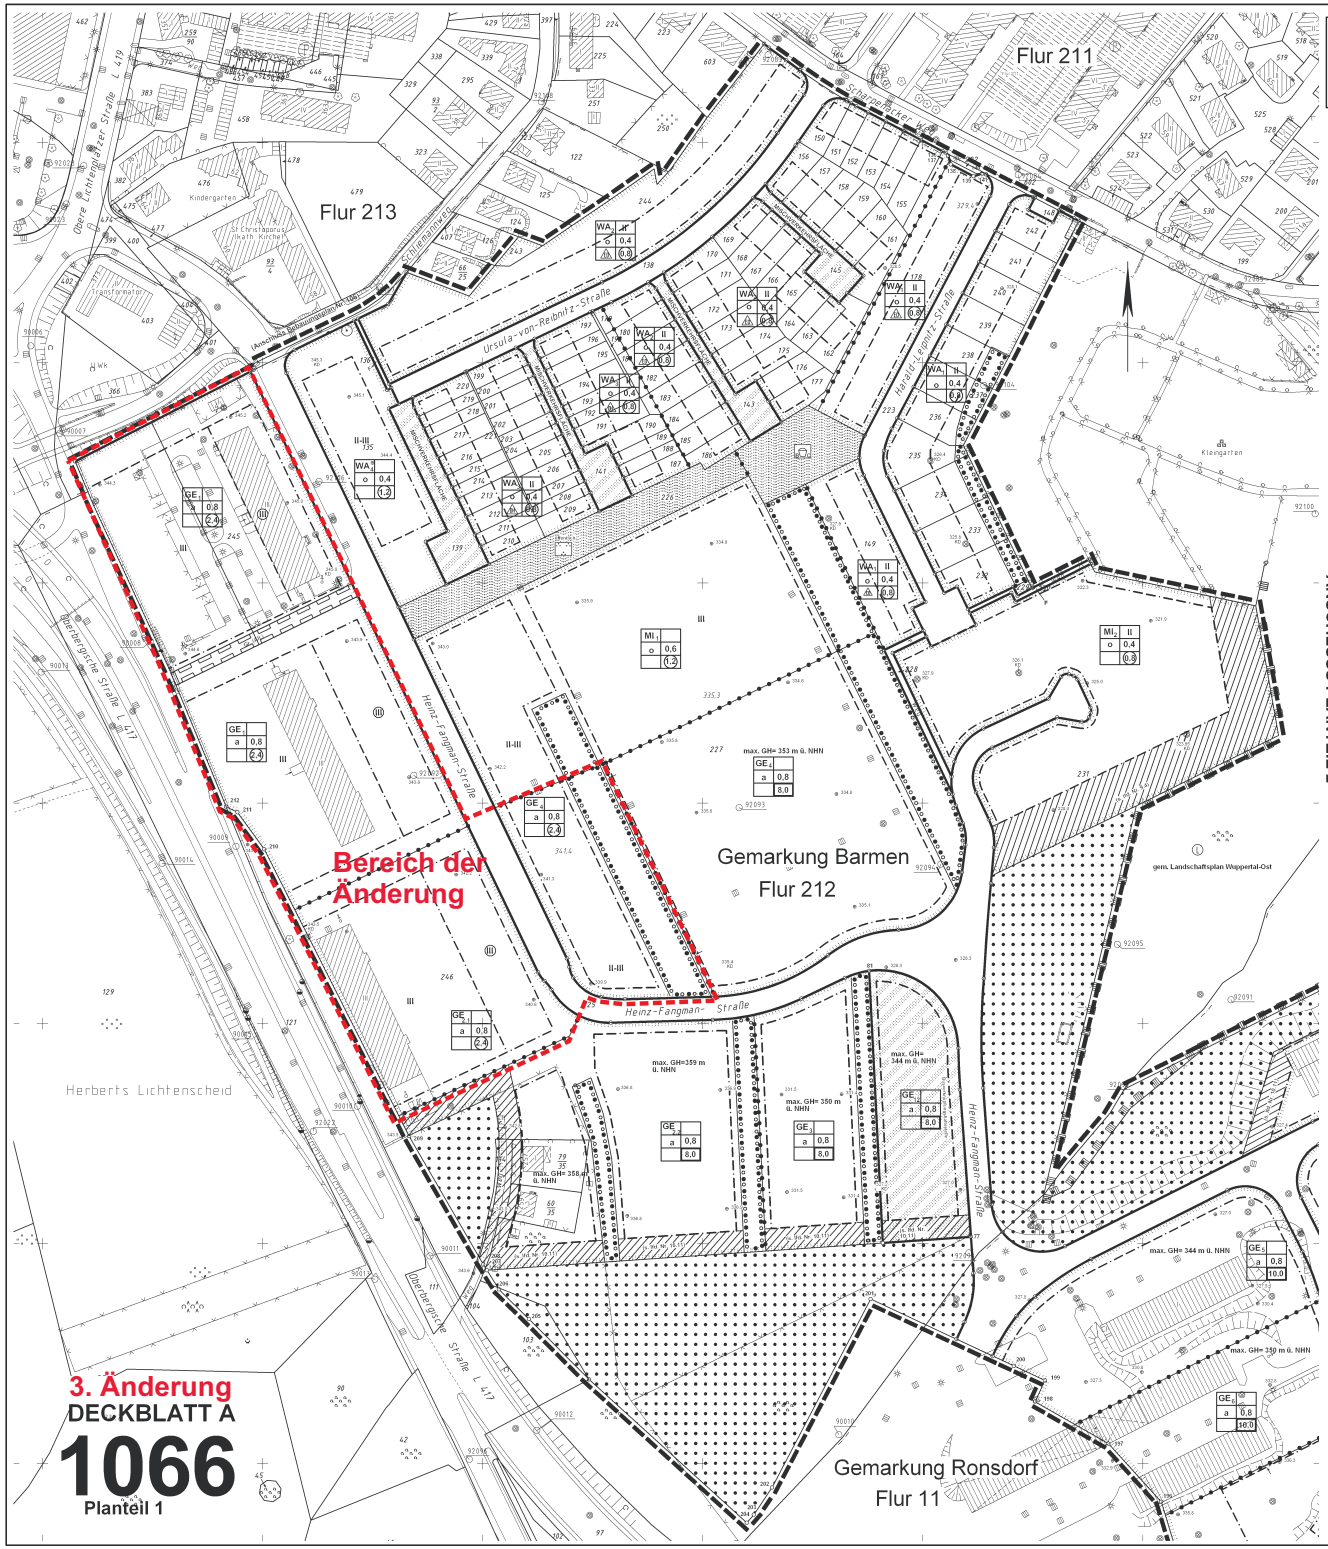

Verfahrensstand:

Rechtsverbindlich gem. §10(3) BauGB bekannt gemacht am 26.05.2010.

Stadt Wuppertal

1.0 EINTRAGUNGSSYSTEMATIK
Das Planungsrecht ist mittels Zeichnung, Schrift und Text eingetragen. Ehe einem Ratsbeschluss bzw. Verfahrensschritt zuzuordnenden Eintragungen sind in einer Farbe nachgereisen.

2.0 RECHTSGRUNDLAGEN
Baugesetzbuch (BauGB) in der Fassung der Bekanntmachung vom 27.08.1997 (BGBl. I S. 2414, ber. 1998 I S. 137), zuletzt geändert am 23.07.2002 (BGBl. I S. 2850). Baunutzungsverordnung (BauNVO) in der Fassung der Bekanntmachung vom 23.01.1990 (BGBl. I S. 132), zuletzt geändert am 22.04.1993 (BGBl. I S. 466). Planzeichenverordnung (PlanzV) vom 18.12.1990 (BGBl. I S. 58). Landesbauordnung (LBO) NW) in der Fassung der Bekanntmachung vom 25.06.1995 (GV.NW. S. 926), zuletzt geändert am 08.12.2009 (GV.NRW.S. 764).

3.0 BESTANDSPLAN
Der in Schwarz eingetragene Bestand (Kataster u. Topographie) ist entsprechend der Zeichenvorschrift-AUT NRW dargestellt.

4.0 ERLÄUTERUNGEN VON PLANZEICHEN
Fußnoten an Symbolen oder Abkürzungen in der Zeichnung weisen auf textliche Eintragungen (Festsetzungen, Hinweise, nachrichtliche Übernahmen) hin. Vermaßungen in der Lage und Höhe sind metrisch festgelegt.

Das Maß gilt nur an der im Plan angegebenen Stelle
10.0 Die Linien verlaufen parallel zueinander
Zwei Linien verlaufen rechtwinklig zueinander
R 60 Kreisbogen mit einem Radius z. B. R=60
A 50 Klothoide mit einem Parameter z. B. A=50
Eine planungsrechtliche Linie fällt mit einer anderen zusammen. Die Begleitlinie (nicht tagerichtig) ist mit einem Pfeil gekennzeichnet.
vermessungstechnische Bezugslinie (z. B. Straßenachse)
Wechselpunkt zwischen Baulinie und Baugrenze , soweit dieser auf einem geometrischen Element liegt (Gerade, Kreis usw.)

4.01 Abgrenzung der Baugebiete von den Flächen, für die eine andere Nutzung festgesetzt ist
Abgrenzung unterschiedlicher Nutzung

4.01.1 Art und Maß der baulichen Nutzung (§9(1)1 BauGB)
WS Kleinsiedlungsgebiet (§2 BauNVO)
WR Reines Wohngebiet (§3 BauNVO)
WA Allgemeines Wohngebiet (§4 BauNVO)
WB Besonderes Wohngebiet (§4a BauNVO)
MD Dorfgebiet (§5 BauNVO)
MI Mischgebiet (§6 BauNVO)
MK Kerngebiet (§7 BauNVO)
GE Gewerbegebiet (§8 BauNVO)
GI Industriegebiet (§9 BauNVO)
SO Sondergebiet
Zahl der Vollgeschosse
III - als Höchstgrenze (§§16(4), 20(1)BauNVO)
II-V - als Mindest- und Höchstmaß (§§16(4), 20(1)BauNVO)
(V) - zwingend (§§16(4), 20(1)BauNVO)
0.4 Grundflächenzahl (§19 BauNVO)
0.7 Geschossflächenzahl (§20 BauNVO)
9.0 Baumassenzahl (§21 BauNVO)
Ausweisungsblock, die Eintragungen gelten für das gesamte Baugebiet

4.01.2 Bauweise, überbaubare Grundstücksflächen, Stellung der baulichen Anlagen (§9(1)2 BauGB)
o offene Bauweise (§22(2)BauNVO)
E nur Einzelhäuser zulässig (§22(2)BauNVO)
D nur Doppelhäuser zulässig (§22(2)BauNVO)
H nur Hausgruppen zulässig (§22(2)BauNVO)
ED nur Einzel- und Doppelhäuser zulässig (§22(2)BauNVO)
DH nur Doppelhäuser u. Hausgruppen zulässig (§22(2)BauNVO)
g geschlossene Bauweise (§22(3)BauNVO)
a abweichende Bauweise (§22(4)BauNVO) (siehe auch textliche Festsetzungen)
Firstrichtung

Überbaubare Grundstücksfläche, bestimmt durch
Baulinien (§23(2)BauNVO)
Baugrenzen (§23(3)BauNVO)
die Festsetzungen (z. B. II, III) gelten nur für die durch Baugrenzen (-linien) bestimmten Flächen

4.01.3 Dachformen und Dachneigungen
FD Flachdach, PD Pultdach, SD Satteldach, WD Walmdach, MaD Mansarddach, TD Trapezdach, 45° Dachneigung, PD(> >=15°), FD(< <=15°)

4.02 Umgrenzung von Flächen für Nebenanlagen, Stellplätze, Garagen und Gemeinschaftsanlagen (§9(1)4 und 22 BauGB)
U unterirdisch, Ga Garagen, St Stellplätze, TGa Tiefgarage, GGa Gemeinschaftsgaragen, GSt Gemeinschaftsstellplätze

4.03 Fläche für den Gemeinbedarf (§9(1)5 BauGB)
Anlagen und Einrichtungen für soziale Zwecke
Anlagen und Einrichtungen für gesundheitl. Zwecke
Anlagen für kulturelle Zwecke
Bildungs- und Forschungseinrichtungen
Kirchen, Anlagen u. Einrichtungen f. kirchl. Zwecke
Anlagen und Einrichtungen für öffentl. Verwaltung
F Feuerwehr, Schutzbauten, Kaserne, Post

Fläche für Sport- und Spielanlagen (§9(1)5 BauGB)
Sportanlage, Spielanlage

4.04 Umgrenzung der Flächen, die von der Bebauung freizuhalten sind sowie die von der Bebauung freizuhaltenden Schutzflächen (§§9(1)10 und 24 BauGB)

4.05 Verkehrsflächen (§9(1)11 BauGB)
Straßenbegrenzungslinie
Einfahrt
F Fußweg
Einfahrtsbereich
Bereich ohne Ein- und Ausfahrt
P Öffentlicher Parkplatz
V Verkehrsberuhigter Bereich
Verkehrsfläche besonderer Zweckbestimmung
Fällt eine Baugrenze (-linie) mit einer Straßenbegrenzungslinie zusammen, so wird die Signatur der Baugrenze (-linie) in der Strichstärke der Straßenbegrenzungslinie verwendet.

4.06 Versorgungsflächen sowie die Flächen für die Abfallentsorgung und Abwasserbeseitigung sowie für Ablagerungen (§9(1)12 und 14 BauGB)
Elektrizität, Gas, Fernwärme, Wasser
Abfall, Abwasser, Ablagerung

4.07 Die Führung von Versorgungsanlagen und -leitungen (§9(1)13 BauGB)
unterirdisch
oberirdisch
E Elektrizität, S Schmutzwasser, R Regenwasser, M Mischwasser, Ö Fernöl, F Fernwärme, G Gas, W Wasser, P Postkabel
Fließrichtung
Regenwasser-, Schmutzwasser- oder Mischwasserkanäle sind hinweislich eingetragen.

4.08 Grünflächen (§9(1)15 BauGB)
Abgrenzung unterschiedlicher Nutzung
Parkanlage, Dauerkleingarten
Sportplatz, Badeplatz
Friedhof, Zeltplatz
Spielplatz mit Spielbereichsangabe A, B oder C (Nr. 2.11-2.13 Rd.Erl. d. IM v. 31.07.1974 (MBl. NW 1974 S. 1072), geändert durch Erlass vom 27.08.1976 (MBl. NW 1976 S. 1986) u. v. 29.03.1978 (MBl. NW 1978 S. 649)

4.09 Wasserflächen

Umgrenzung von Flächen für die Wasserwirtschaft, den Hochwasserschutz und die Regelung des Wasserabflusses (§9(1)16 BauGB)

4.10 Flächen für Aufschüttungen und

Abgrabungen (§9(1)17 BauGB)

4.11 Flächen für die Landwirtschaft (§9(1)18a BauGB)

Flächen für den Wald (§9(1)18b BauGB)

4.12 Flächen für Maßnahmen zum Schutz, zur Pflege und zur Entwicklung von Natur und Landschaft (§9(1)20 BauGB)

4.13 Mit Geh- (Gr), Fahr- (Fr) oder Leitungsrechten (Lr) zu belastende Flächen (§9(1)21 BauGB)
zugunsten der Allgemeinheit (All.)
zugunsten der Anlieger (Anl.)

4.14 Umgrenzung der Flächen für besondere Anlagen und Vorkehrungen zum Schutz vor schädlichen Umwelteinwirkungen im Sinne des Bundesimmissionsschutzgesetzes (§9(1)24 BauGB)

4.15 Umgrenzung von Flächen für Anpflanzungen von Bäumen, Sträuchern und sonstigen Bepflanzungen (§9(1)25a BauGB)
Baum

4.16 Umgrenzung von Flächen mit Bindungen für die Erhaltung von Bäumen, Sträuchern und sonstigen Bepflanzungen (§9(1)25b BauGB)
Baum

4.17 Umgrenzung von Flächen mit Bindung für die Erhaltung sowie für Anpflanzungen von Bäumen, Sträuchern und sonstigen Bepflanzungen (§9(1)25a+b BauGB)

4.18 Flächen für Aufschüttungen, Abgrabungen und Stützmauern, soweit sie zur Herstellung des Straßenkörpers erforderlich sind (§9(1)26 BauGB)
Aufschüttung, Abgrabung
Stützmauer

4.19 Festlegung der Höhenlage
9.0 Höhenlage gemessen in Metern. Höhenangaben (bez. 100.00 m bezieht sich auf Normalhöhennull-Fläche (NHN). TH Traufhöhe, FH Firsthöhe, OK Oberkante, UK Unterkante, EH Erdgeschossfußbodenhöhe, max. Maximalwert, mind. Mindestwert, LH lichte Höhe, GH Gebäudehöhe.
160.50 vorhandene Geländehöhe über NHN

4.20 Grenze des räumlichen Geltungsbereiches des Bebauungsplanes (§9(7)BauGB)

5.0 KENNZEICHNUNGEN (§9(5)BauGB)
Flächen, bei deren Bebauung besondere bauliche Vorkehrungen erforderlich sind (§9(5)1 BauGB)
Flächen, deren Böden erheblich mit umweltgefährdenden Stoffen belastet sind (§9(5)3 BauGB)
Im Zuge von Baumaßnahmen anfallender natürlicher, nicht verunreinigter Bodenaushub ist möglichst im Bereich des Bebauungsgebietes wieder zu verwerten. Sollten bei Bodenbewegungen nicht natürliche Böden bzw. Auffüllmaterial (Bauschutt, Hausmüll etc.) oder verunreinigter Boden vorgefunden werden, so ist das Ressort Umweltschutz (R. 106.23) zu benachrichtigen (Hinweis).

6.0 NACHRICHTLICHE ÜBERNAHMEN (§9(6)BauGB)
Umgrenzung von Flächen nach Naturschutzrecht
N Naturschutzgebiet, M Naturdenkmal
L Landschaftsschutzgebiet
Flächen für Bahnanlagen
Die Anbaubeschränkungszonen gem. §9 Fernstraßengesetz (FStrG) oder §25 Straßen- und Wegegesetz (StrWG NW) sind nachrichtlich übernommen (§9(6)BauGB).
Richtfunkverbindungen mit zugehörigen Fresnelzonen sind nachrichtlich übernommen (§9(6)BauGB).
D Umgrenzung von Gesamtanlagen Denkmalschutz
Die im Plan eingetragenen Baudenkmäler unterliegen den Vorschriften des Denkmalschutzgesetzes NW (nachrichtl. Übernahme) (§9(6)BauGB).

3. Änderung
DECKBLATT A
1066
Planteil 1

Aufstellungs- und Offenlegungsbeschluss

N

STADT WUPPERTAL — Ressort Bauen und Wohnen R 105.1

Bebauungsplan Nr. 1066
- Engineering Park Wuppertal (GOH-Kaserne) -
Aufstellungs- und Offenlegungsbeschluss zur 3. Änderung

ohne	Kahrau	Jäger	2013-04-05

Pen-No. 1066-3-Aenderung-Uebersicht-jae-2013-04-05.cdr